

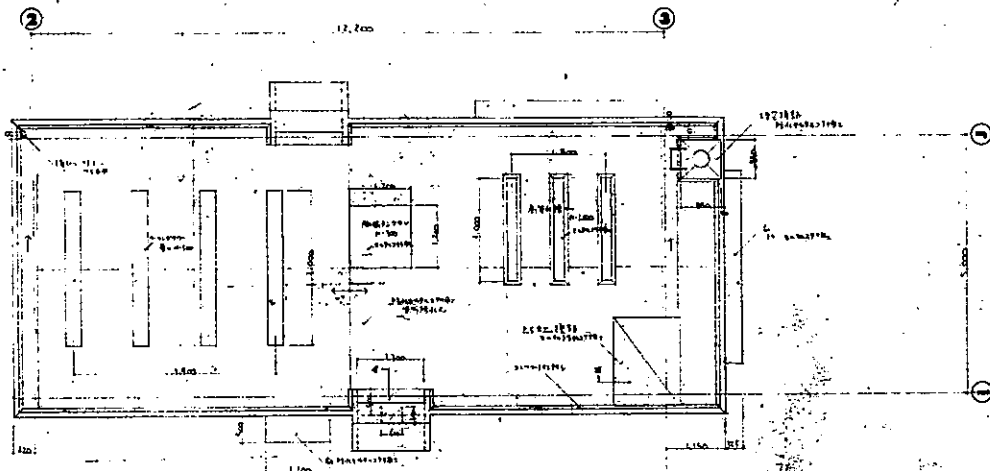


(C) 断面図 1/4

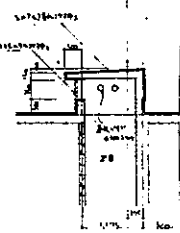

(D) 断面図 1/50

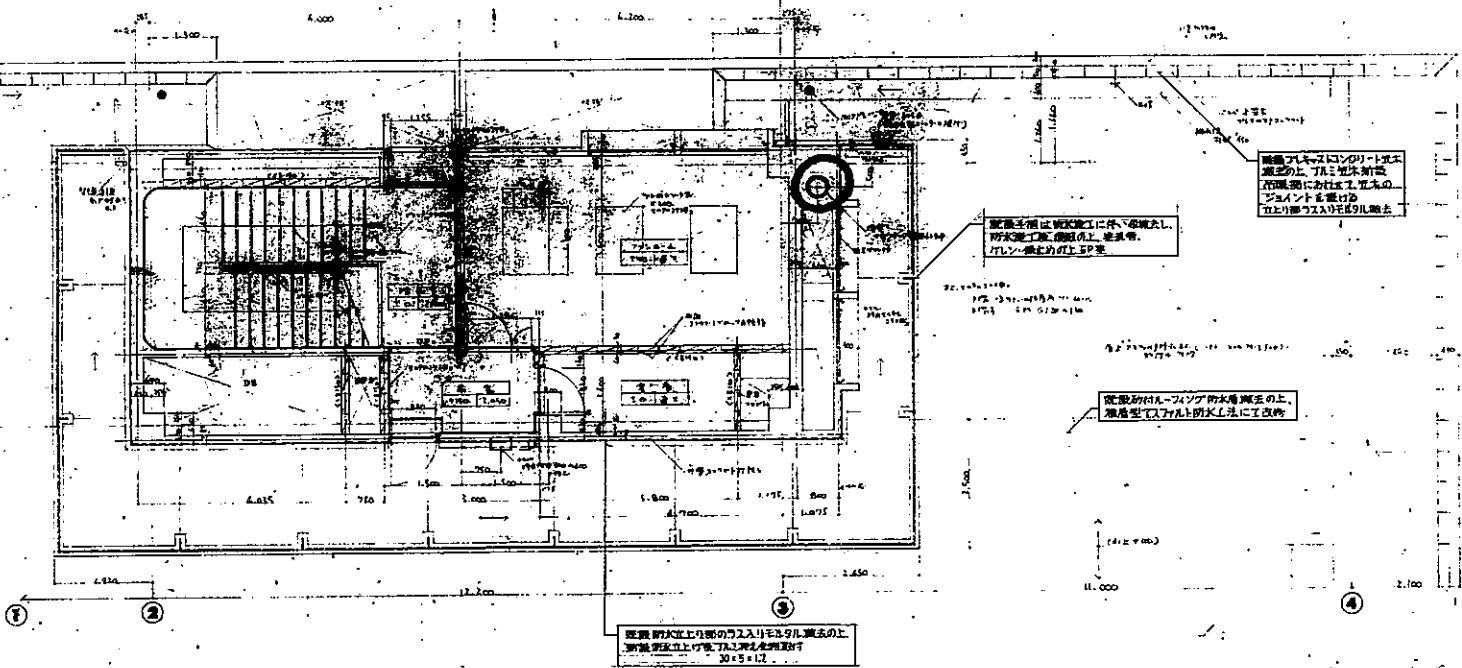


20 x 5 x 1.2


注記: 内部分は本工事範囲を示す

竣工図


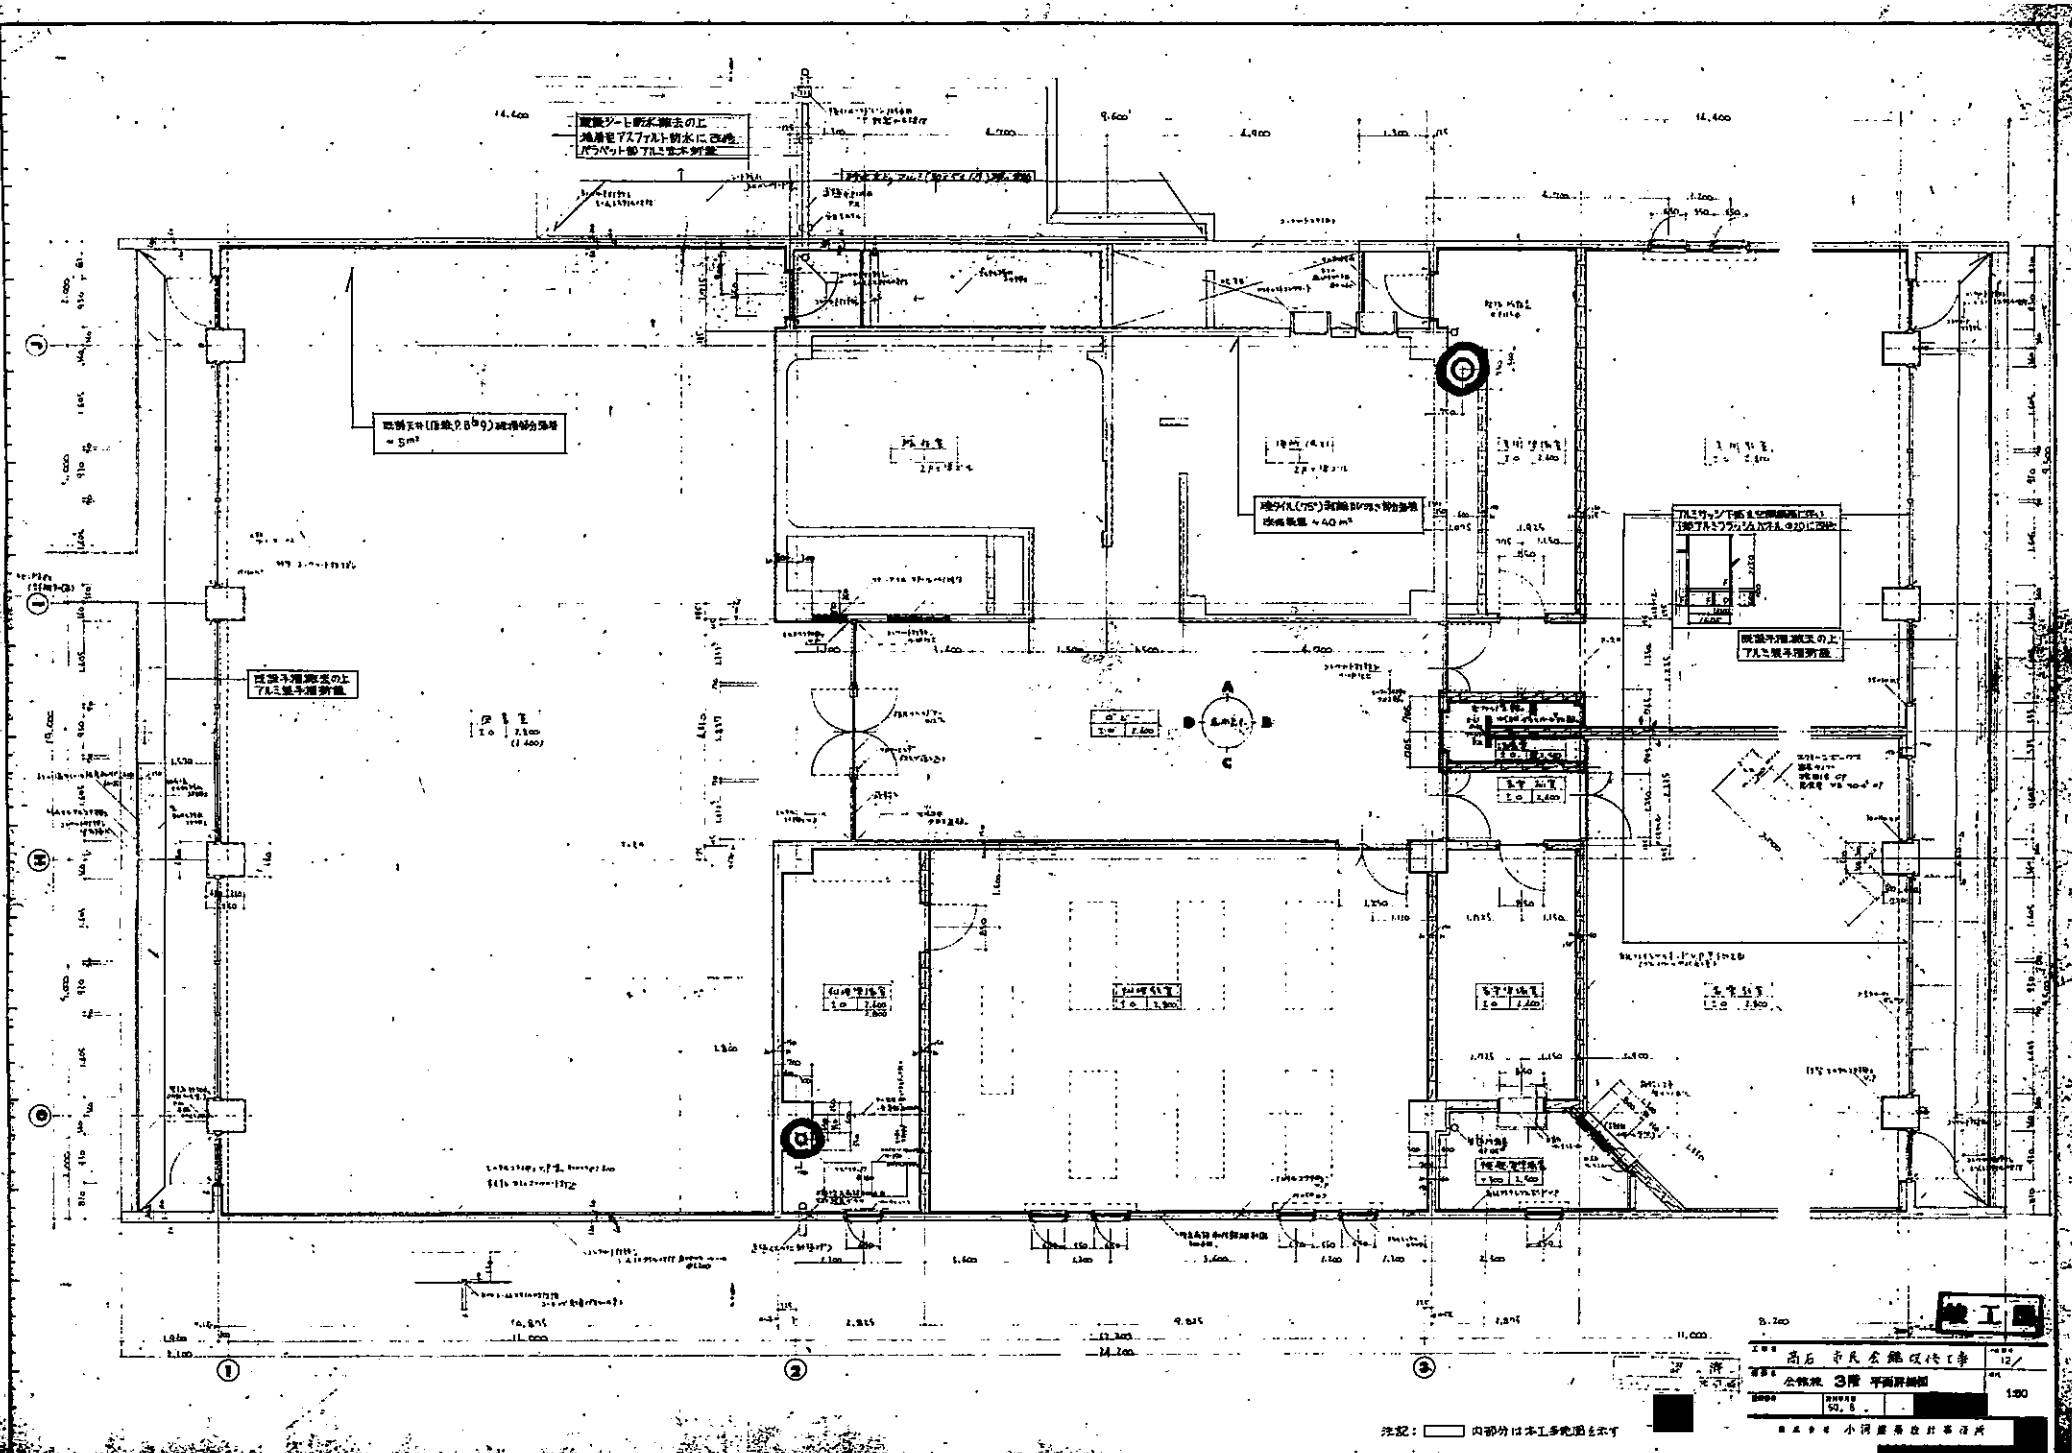

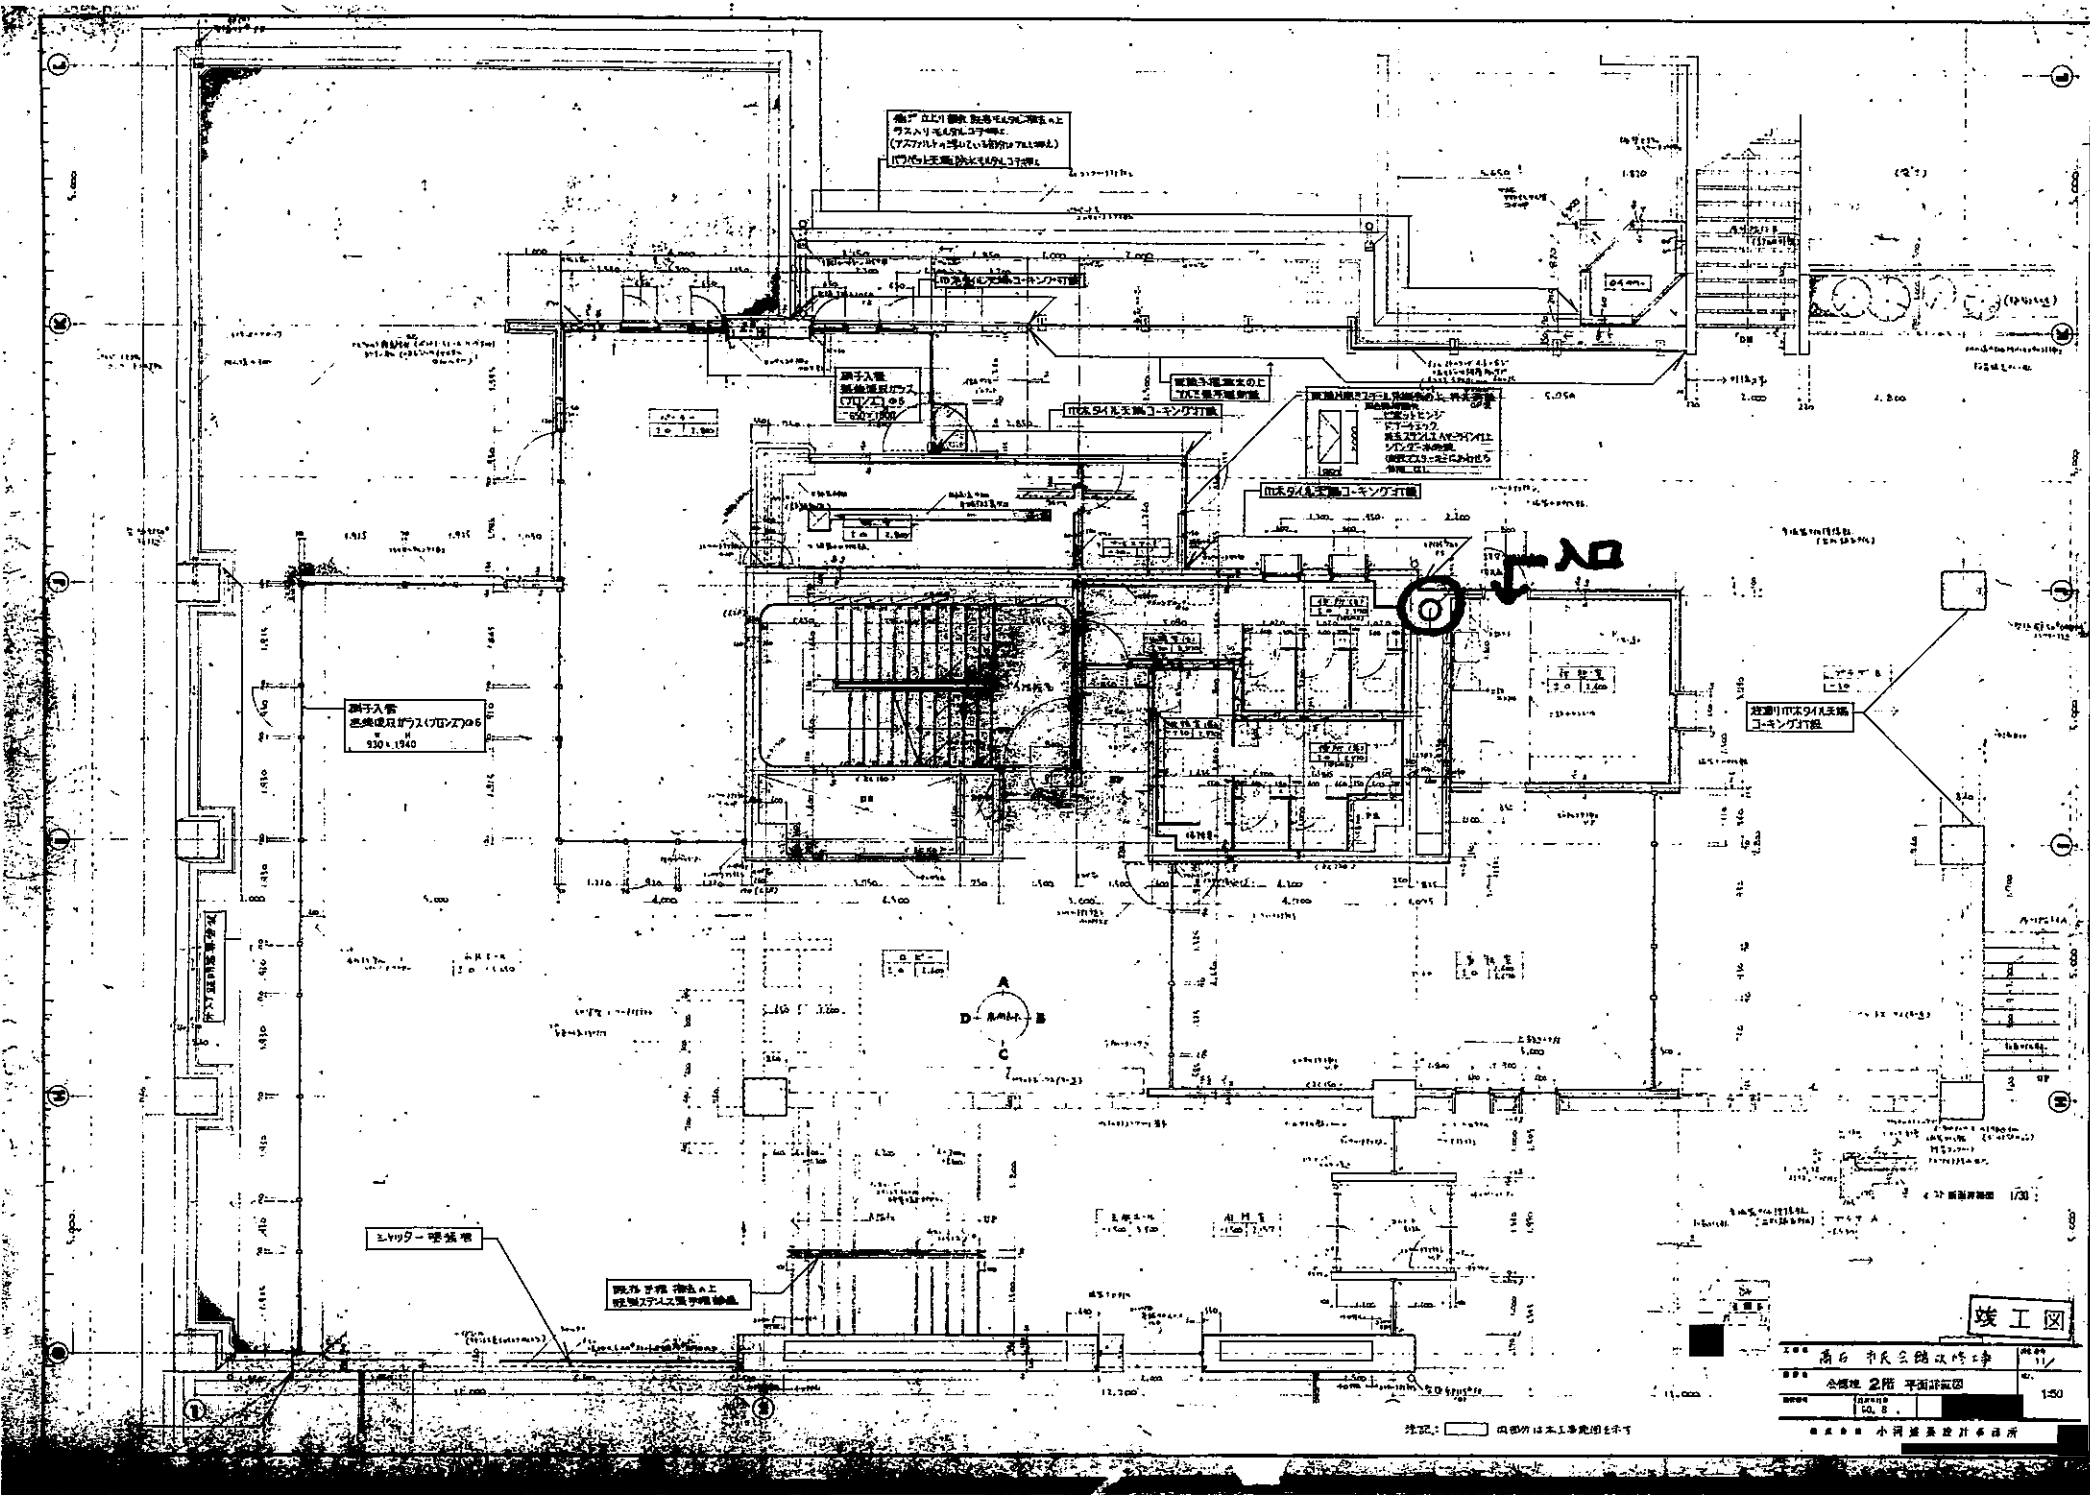


測入管
既設使用ガラス(ガラス)06
330 x 1940

エレベーター階段


A
D A B C
B
C


6

測入管
既設使用ガラス(ガラス)06
330 x 1940

竣工図

高石市公民館改修工事
全館2階 平面図
1/50
1/50
小川建築設計事務所

注記: 図面外は未工事範囲を示す

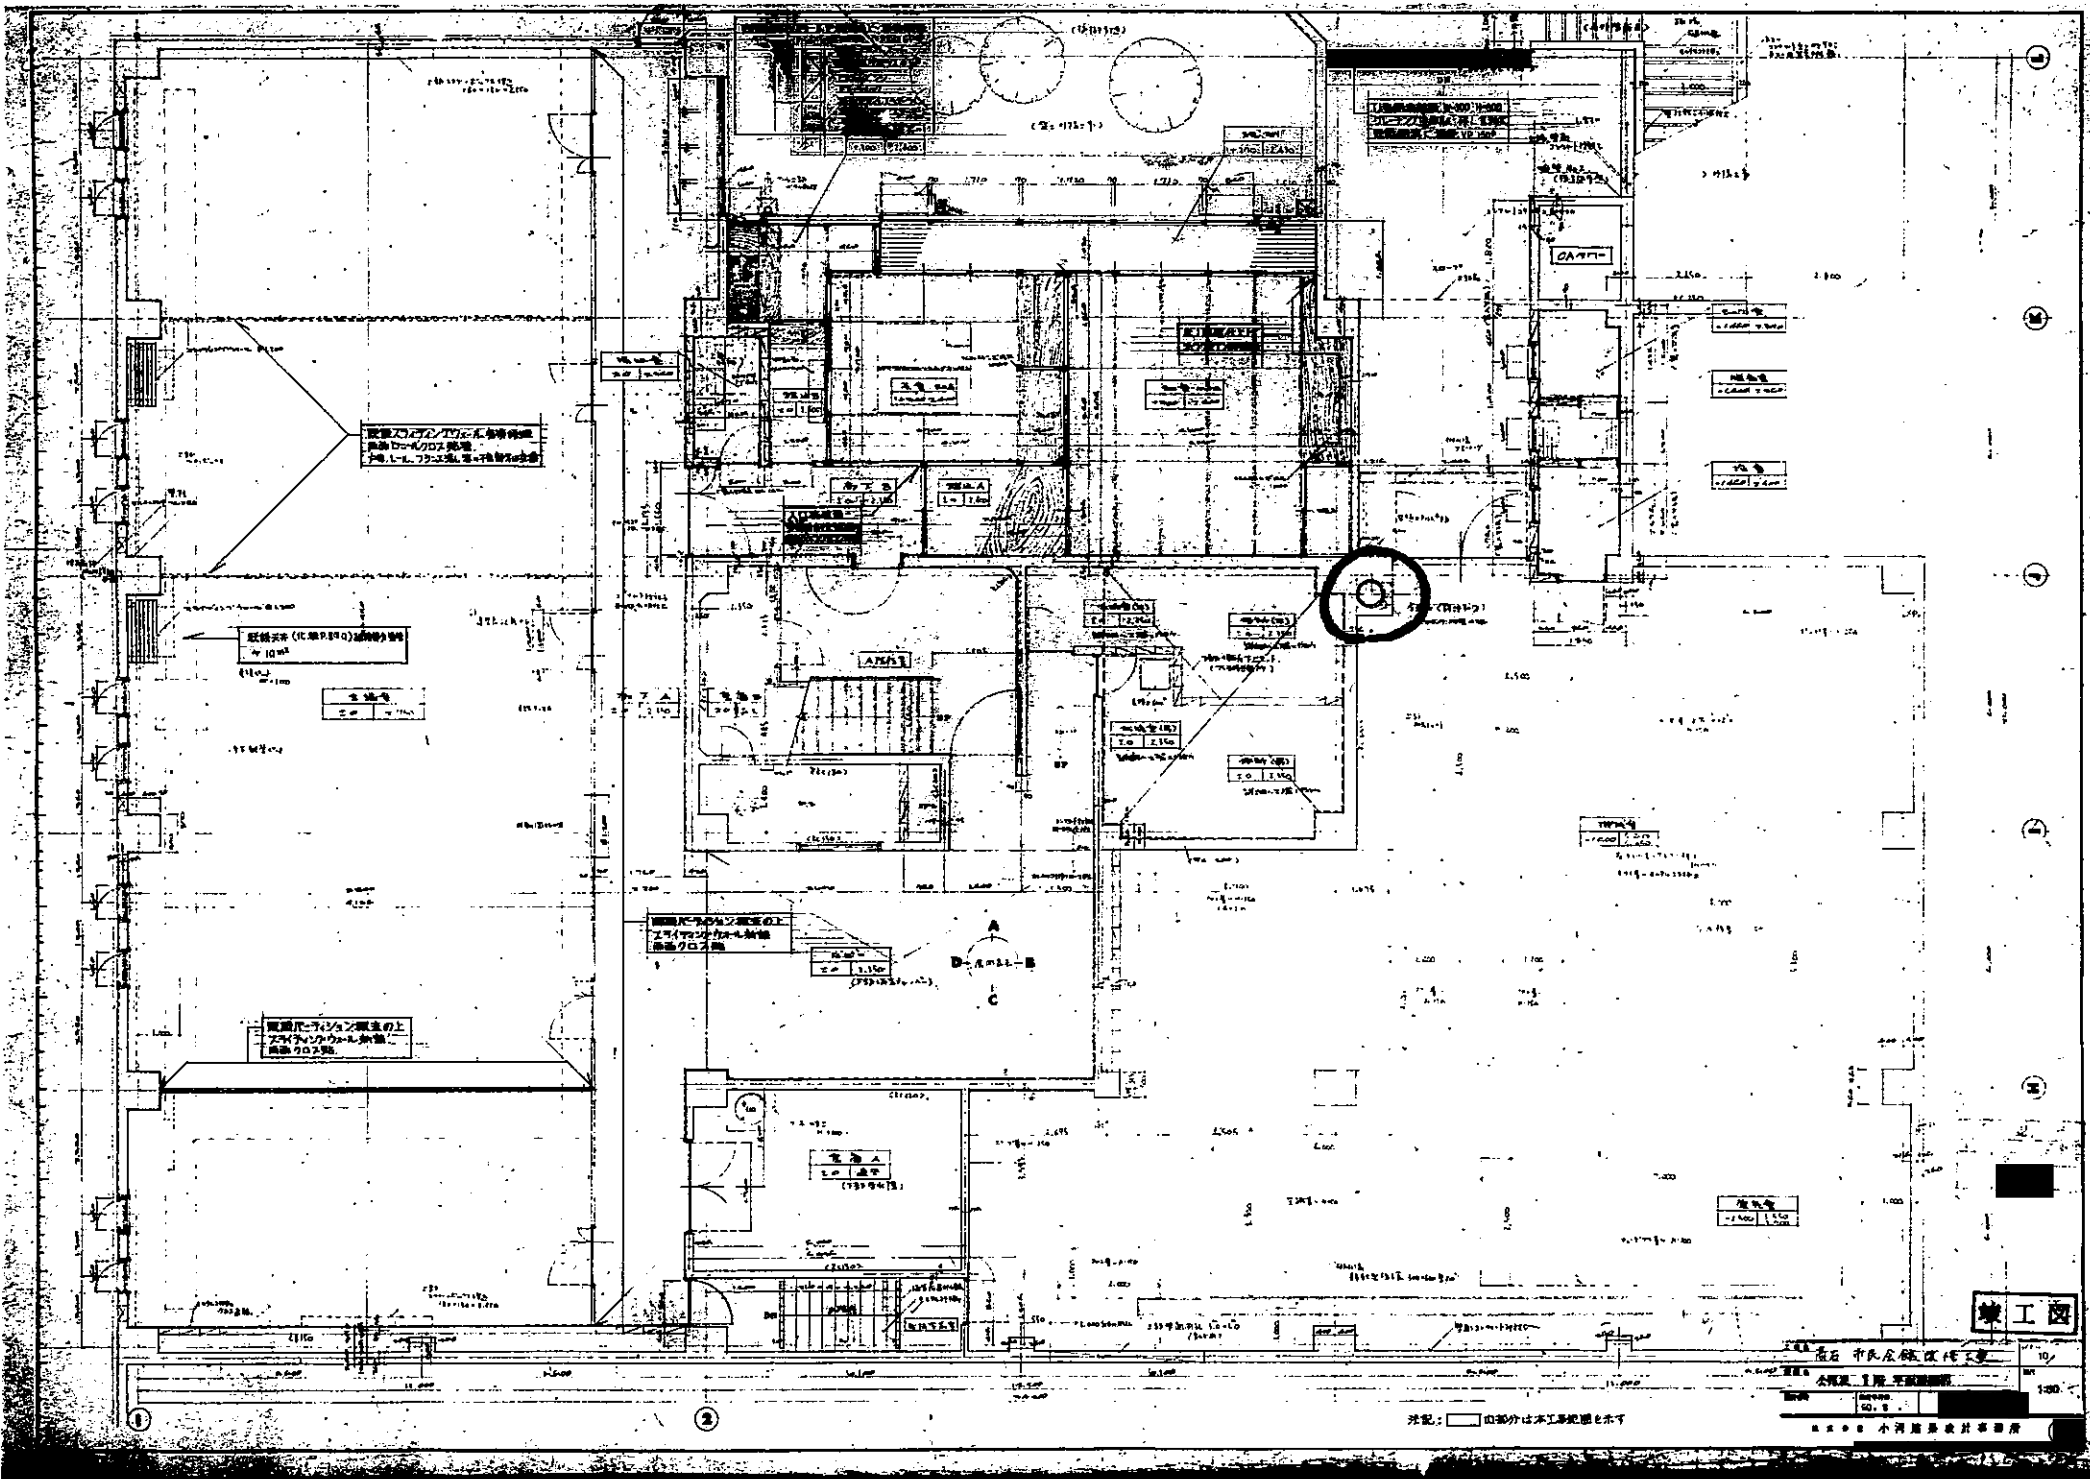

竣工図

注記: 〇の部分はこの工事範囲を示す

設計者	小川建築設計事務所
