


設計概案

高石市消防方舎建設工事

消防所高石出張所新築工事

1	工事名称	
3	敷地面積	795.87 M ²
4	建築面積	409.7638
5	床面積	B 階 166.2120 M ² 1 階 351.2576 M ² 2 階 309.8536 M ² P.H 階 13.5360 M ² TOTAL 840.8592 M ²
7	附帯設備	電気設備 高圧受電設備工事 電灯ケーブル設備工事 電灯動力配線設備工事 自來水設備工事 給排水衛生設備 給水設備工事 (電圧調整設備工事 配管設備工事 FV共同配管設備工事 自動火災報知設備工事 給水設備工事 排水設備工事 衛生器具設備工事 空調設備 換気設備 ガス設備 シロアリ防除設備 防蟻剤 JIS 40A 種
8	外構工事	CEI舗装工事 擁壁・門部設備工事 排水管・金網下改修工事 マンホール工事 既設建物解体工事

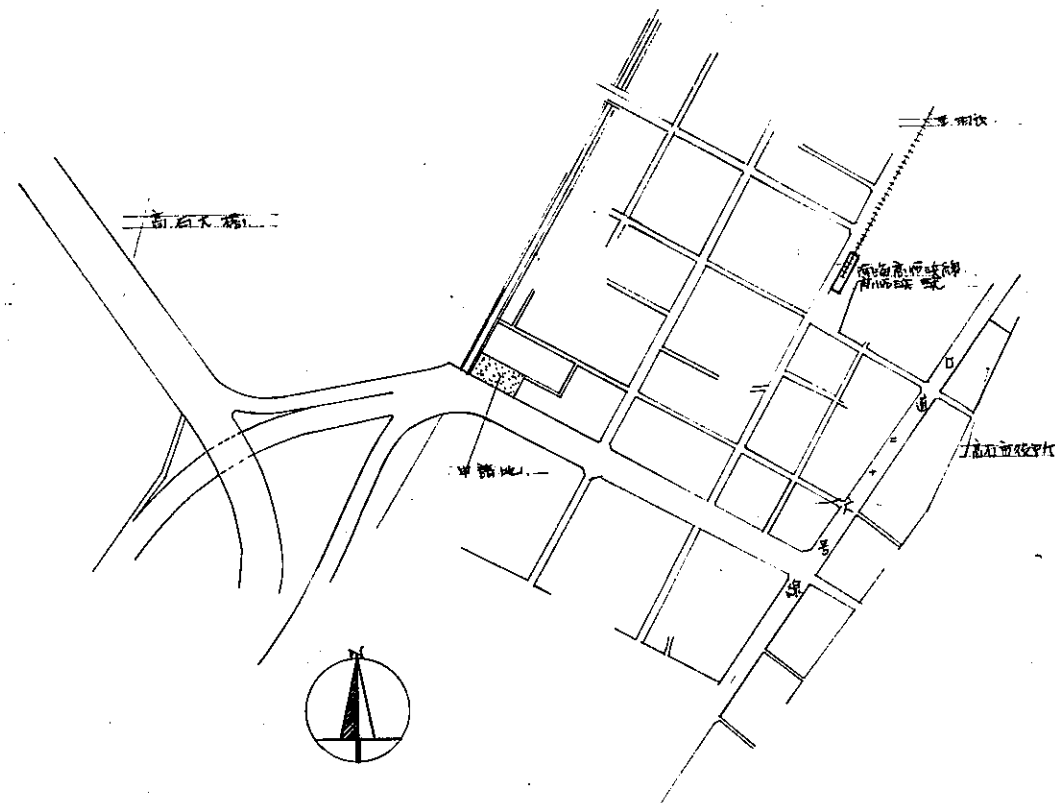

附近見取図

10	図面リスト	
1	設計概要	附近見取図
2	特記仕様	
3	内装リスト	
4	家具	
5	配管図	B, 1
6	平面図	2, R
7	立面図	断面図
8	立断面図	
9	矩計図	B
10	矩計図	B
11	階段詳細図	B
12	平面詳細図	1
13	平面詳細図	2
14	平面詳細図	R
15	平面詳細図	1
16	展開図	2
17	展開図	3
18	展開図	4
19	展開図	
20	天井伏図	
21	造作リスト	

高石市消防方舎建設工事

消防所高石出張所新築工事

設計概要 附近見取図

1

建築設計事務所



高石市消防方倉建設工事

高石市消防方倉建設工事 新築工事


内装リスト	3
高石市消防方倉建設工事 新築工事	

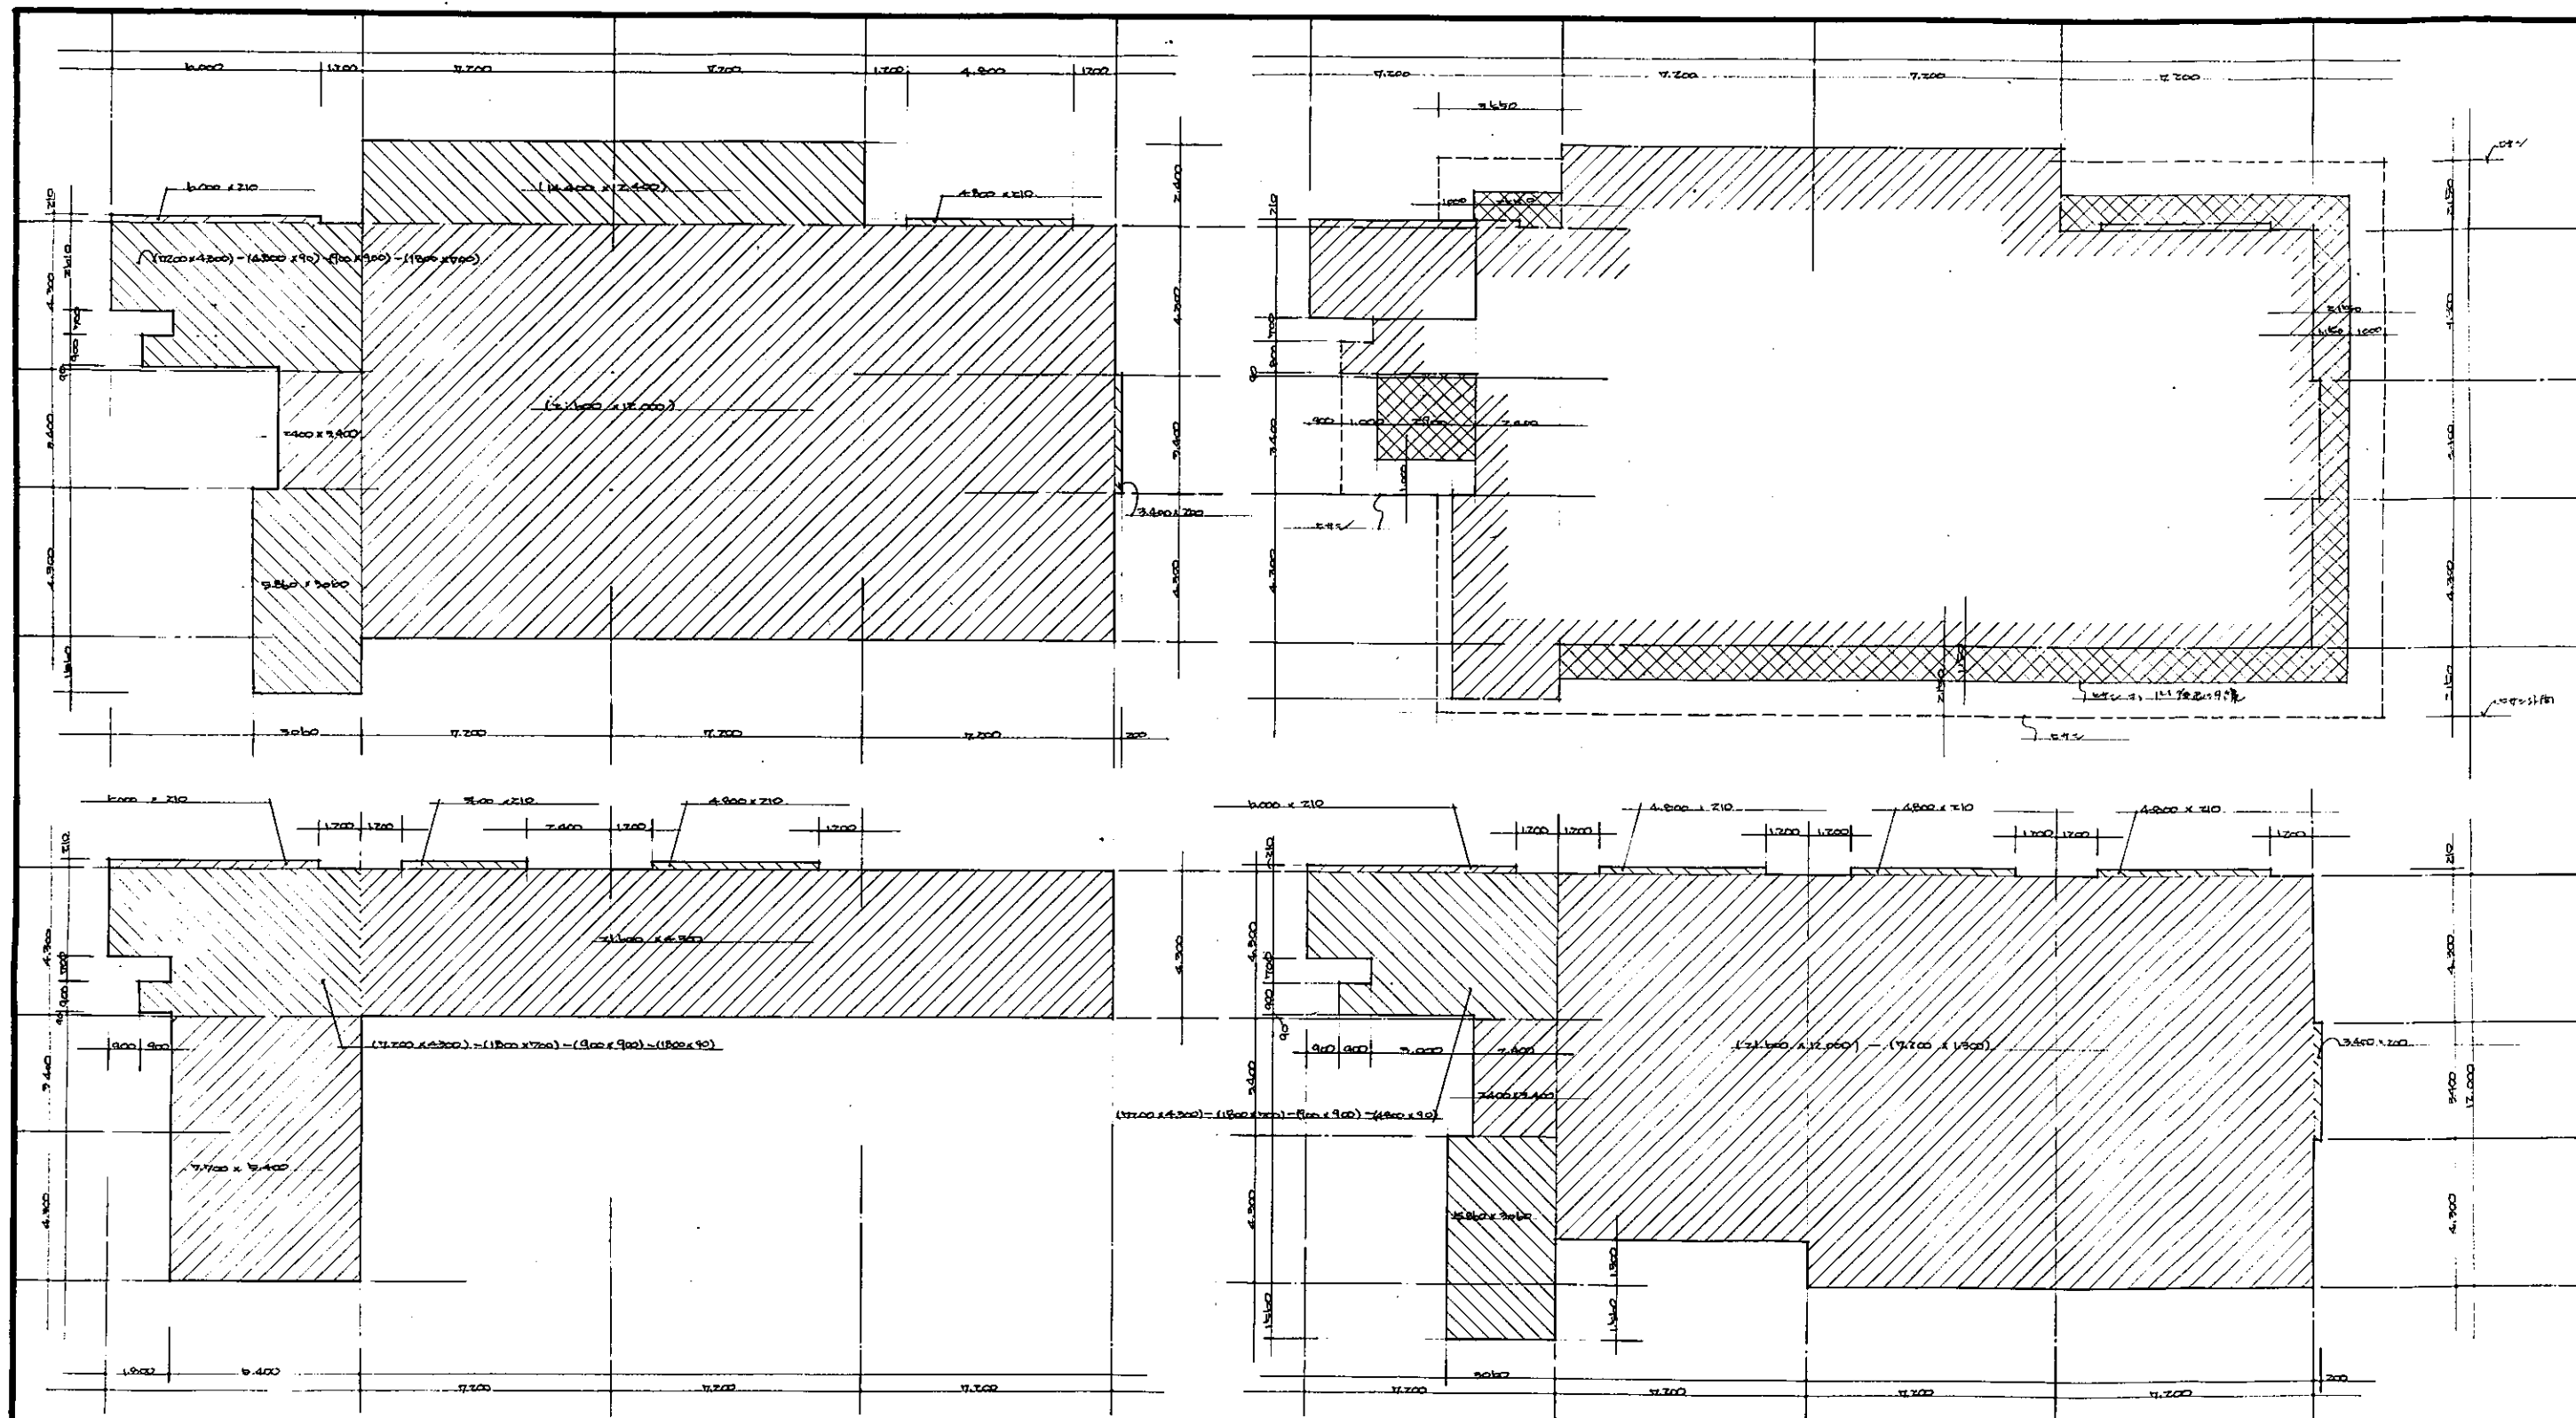

B階床面積		1階床面積		2階床面積		R階床面積		延床面積	
+ 21,100 x 4,200	= 89.235	+ 21,100 x 12,000	= 253.200	+ 21,100 x 12,000	= 253.200	2,920 x 4,800	= 13.936	① 155.2576	+ 351.2576
+ 2,700 x 5,400	= 14.580	+ 5,810 x 3,060	= 17.6116	+ 7,200 x 1,200	= 8.640			② 2,950 x 1,150	= 3.3925
+ 2,700 x 4,200	= 11.340	+ 2,400 x 3,400	= 8.160	+ 5,810 x 3,060	= 17.6116			③ 1,350 x 210	= 0.2835
+ 1,800 x 700	= 1.260	+ 15,400 x 2,400	= 36.960	+ 2,400 x 2,400	= 5.760			④ 2,700 x 1,150	= 3.1050
+ 900 x 900	= 0.810	+ 21,200 x 4,200	= 89.040	+ 2,700 x 4,200	= 11.340			⑤ 4,800 x 210	= 1.0080
+ 1,800 x 90	= 0.162	+ 1,800 x 700	= 1.260	+ 1,800 x 700	= 1.260			⑥ 1,150 x 1,150	= 1.3225
+ 1,800 x 210	= 0.378	+ 900 x 900	= 0.810	+ 900 x 900	= 0.810			⑦ 13,000 x 1,150	= 15.0500
+ 2,400 x 210	= 0.504	+ 4,200 x 90	= 0.378	+ 4,200 x 90	= 0.378			⑧ 2,400 x 200	= 0.4800
+ 4,800 x 210	= 1.008	+ 6,000 x 210	= 1.260	+ 6,000 x 210	= 1.260			⑨ 1,150 x 1,150	= 1.3225
		+ 4,200 x 210	= 0.882	+ 4,200 x 210 x 2	= 1.764			⑩ 21,100 x 1,150	= 24.2650
		+ 3,400 x 300	= 1.020	+ 3,400 x 200	= 0.680			⑪ 2,400 x 2,400	= 5.7600
計	166.212	計	351.2576	計	309.3586	計	13.536	計	409.7686

高石市消防庁舎建設工事
建築設計事務所 新井 隆夫

求 隆 夫
11100
4
建築設計事務所

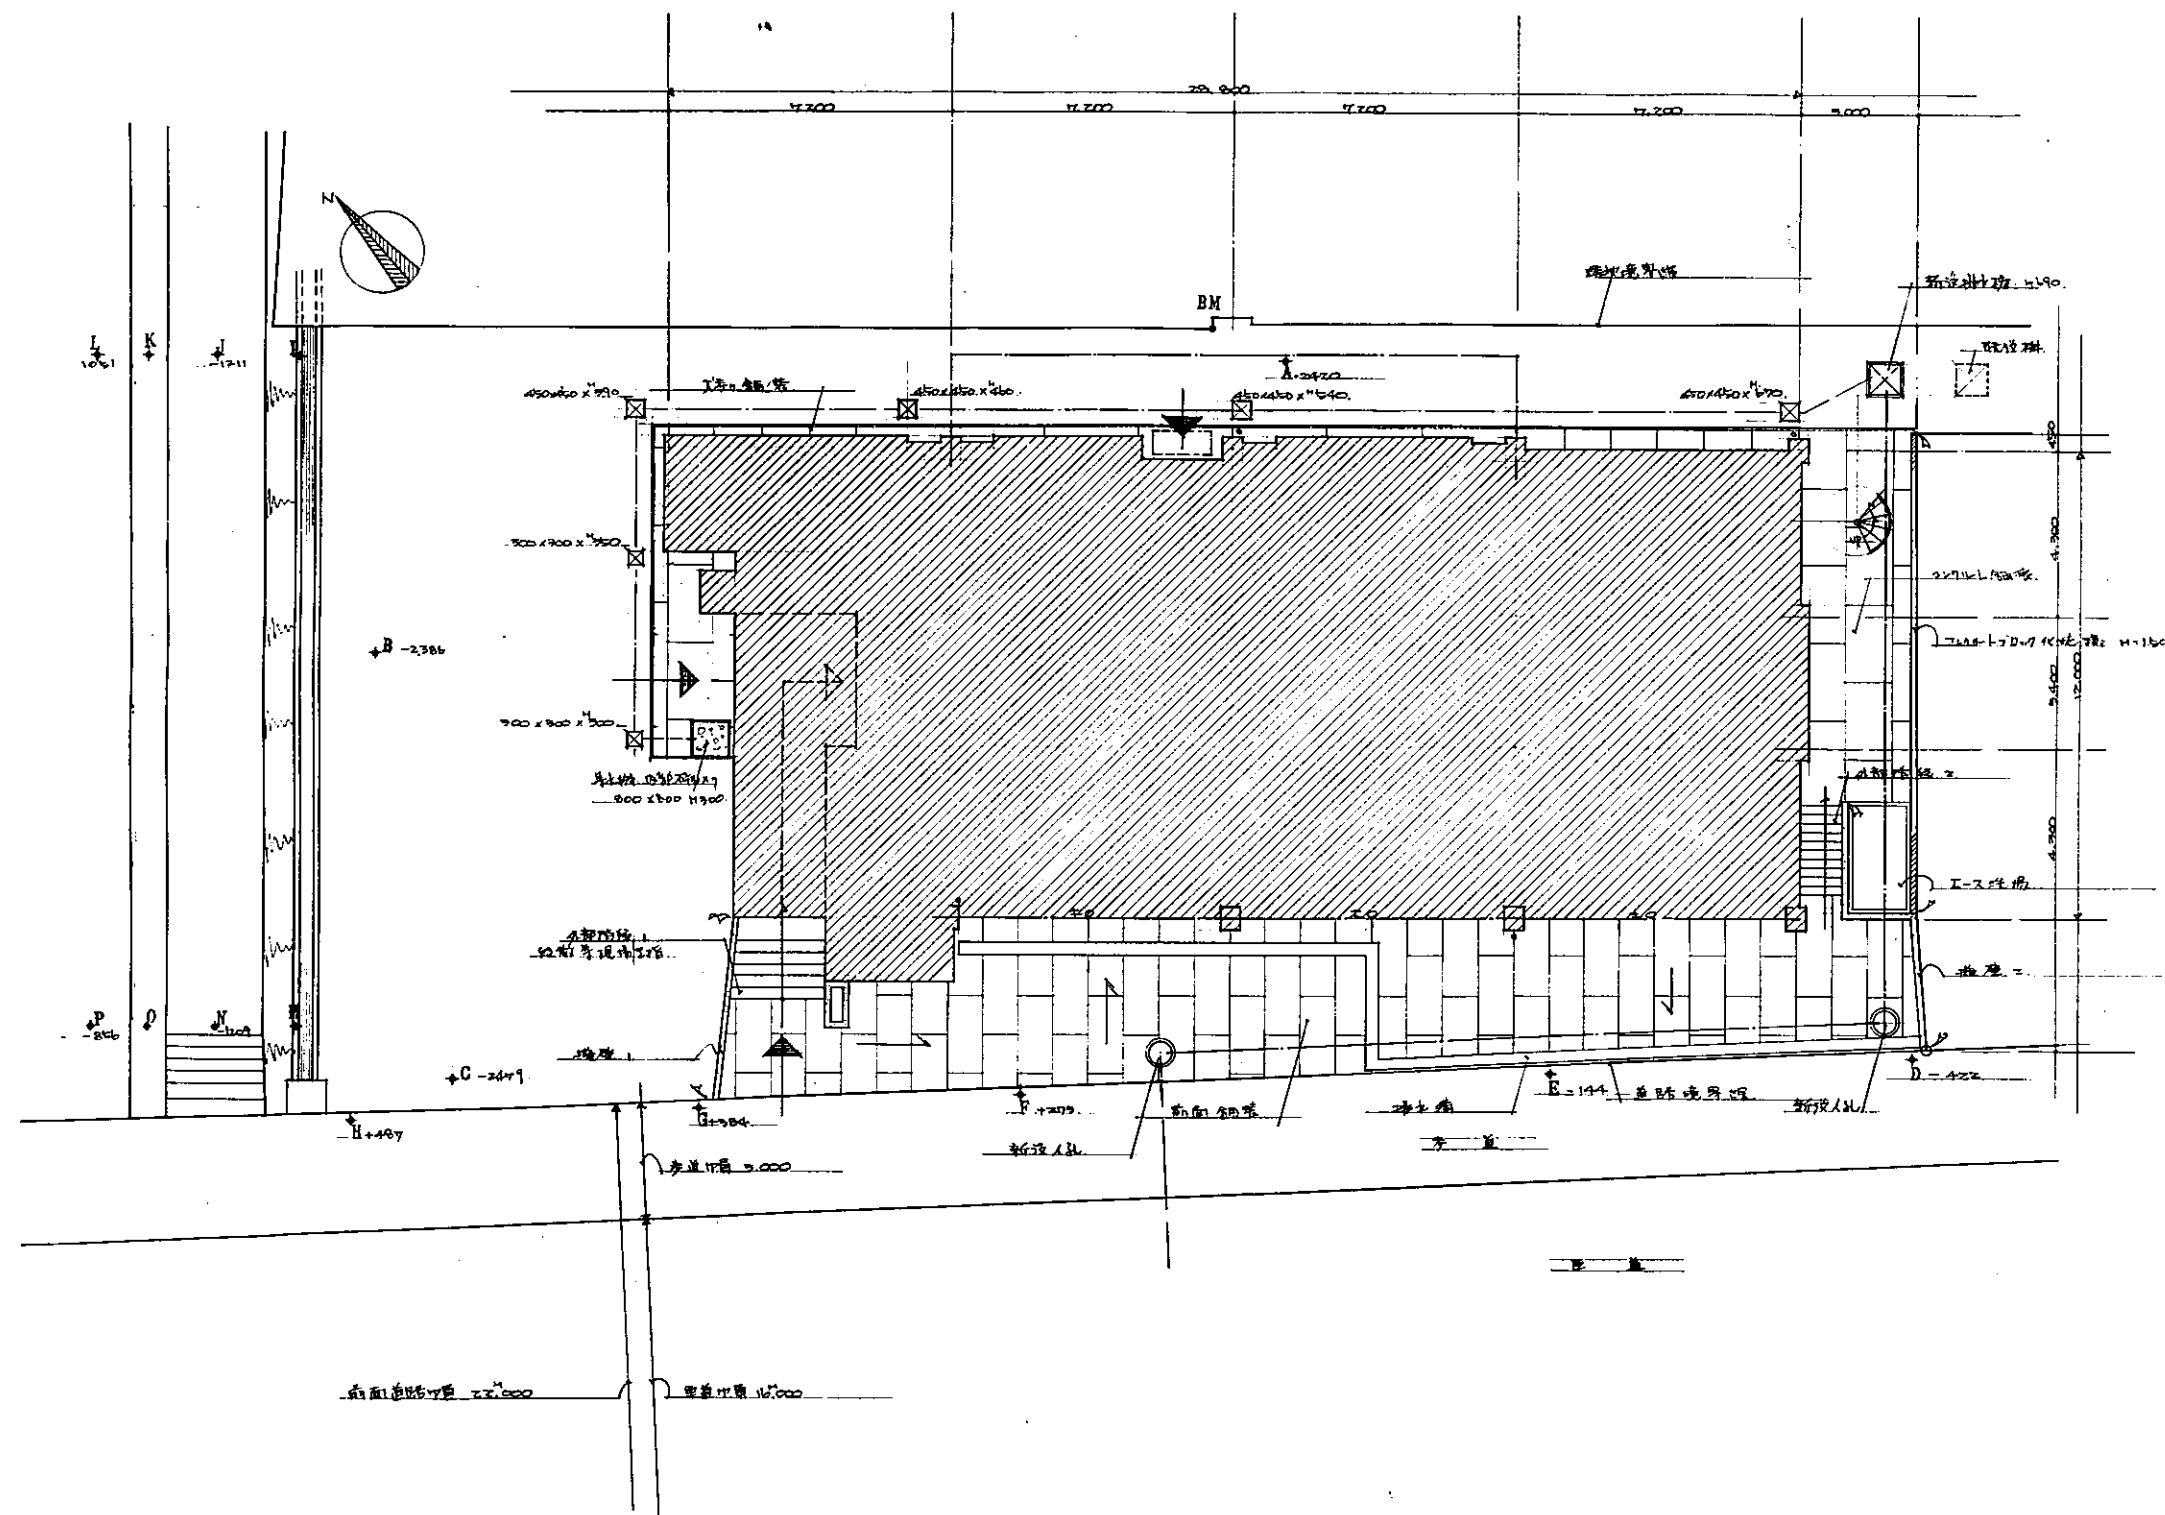


BM	10.700	571.910
A	9.780	- 2.470
B	9.814	- 2.336
C	9.711	- 2.475
D	10.778	- 4.57
E	11.056	- 1.44
F	11.473	+ 2.73
G	11.580	+ 3.04
H	11.627	- 4.87
I	9.679	
J	9.929	
K	10.764	
L	10.149	
M	9.654	
N	9.991	
O	10.547	
P	10.344	

高石市消防会建設工事

消防防署高石出張所 新築工事

配置図	1:100	5
建築設計事務所	代表者 46887 秋山 健一	

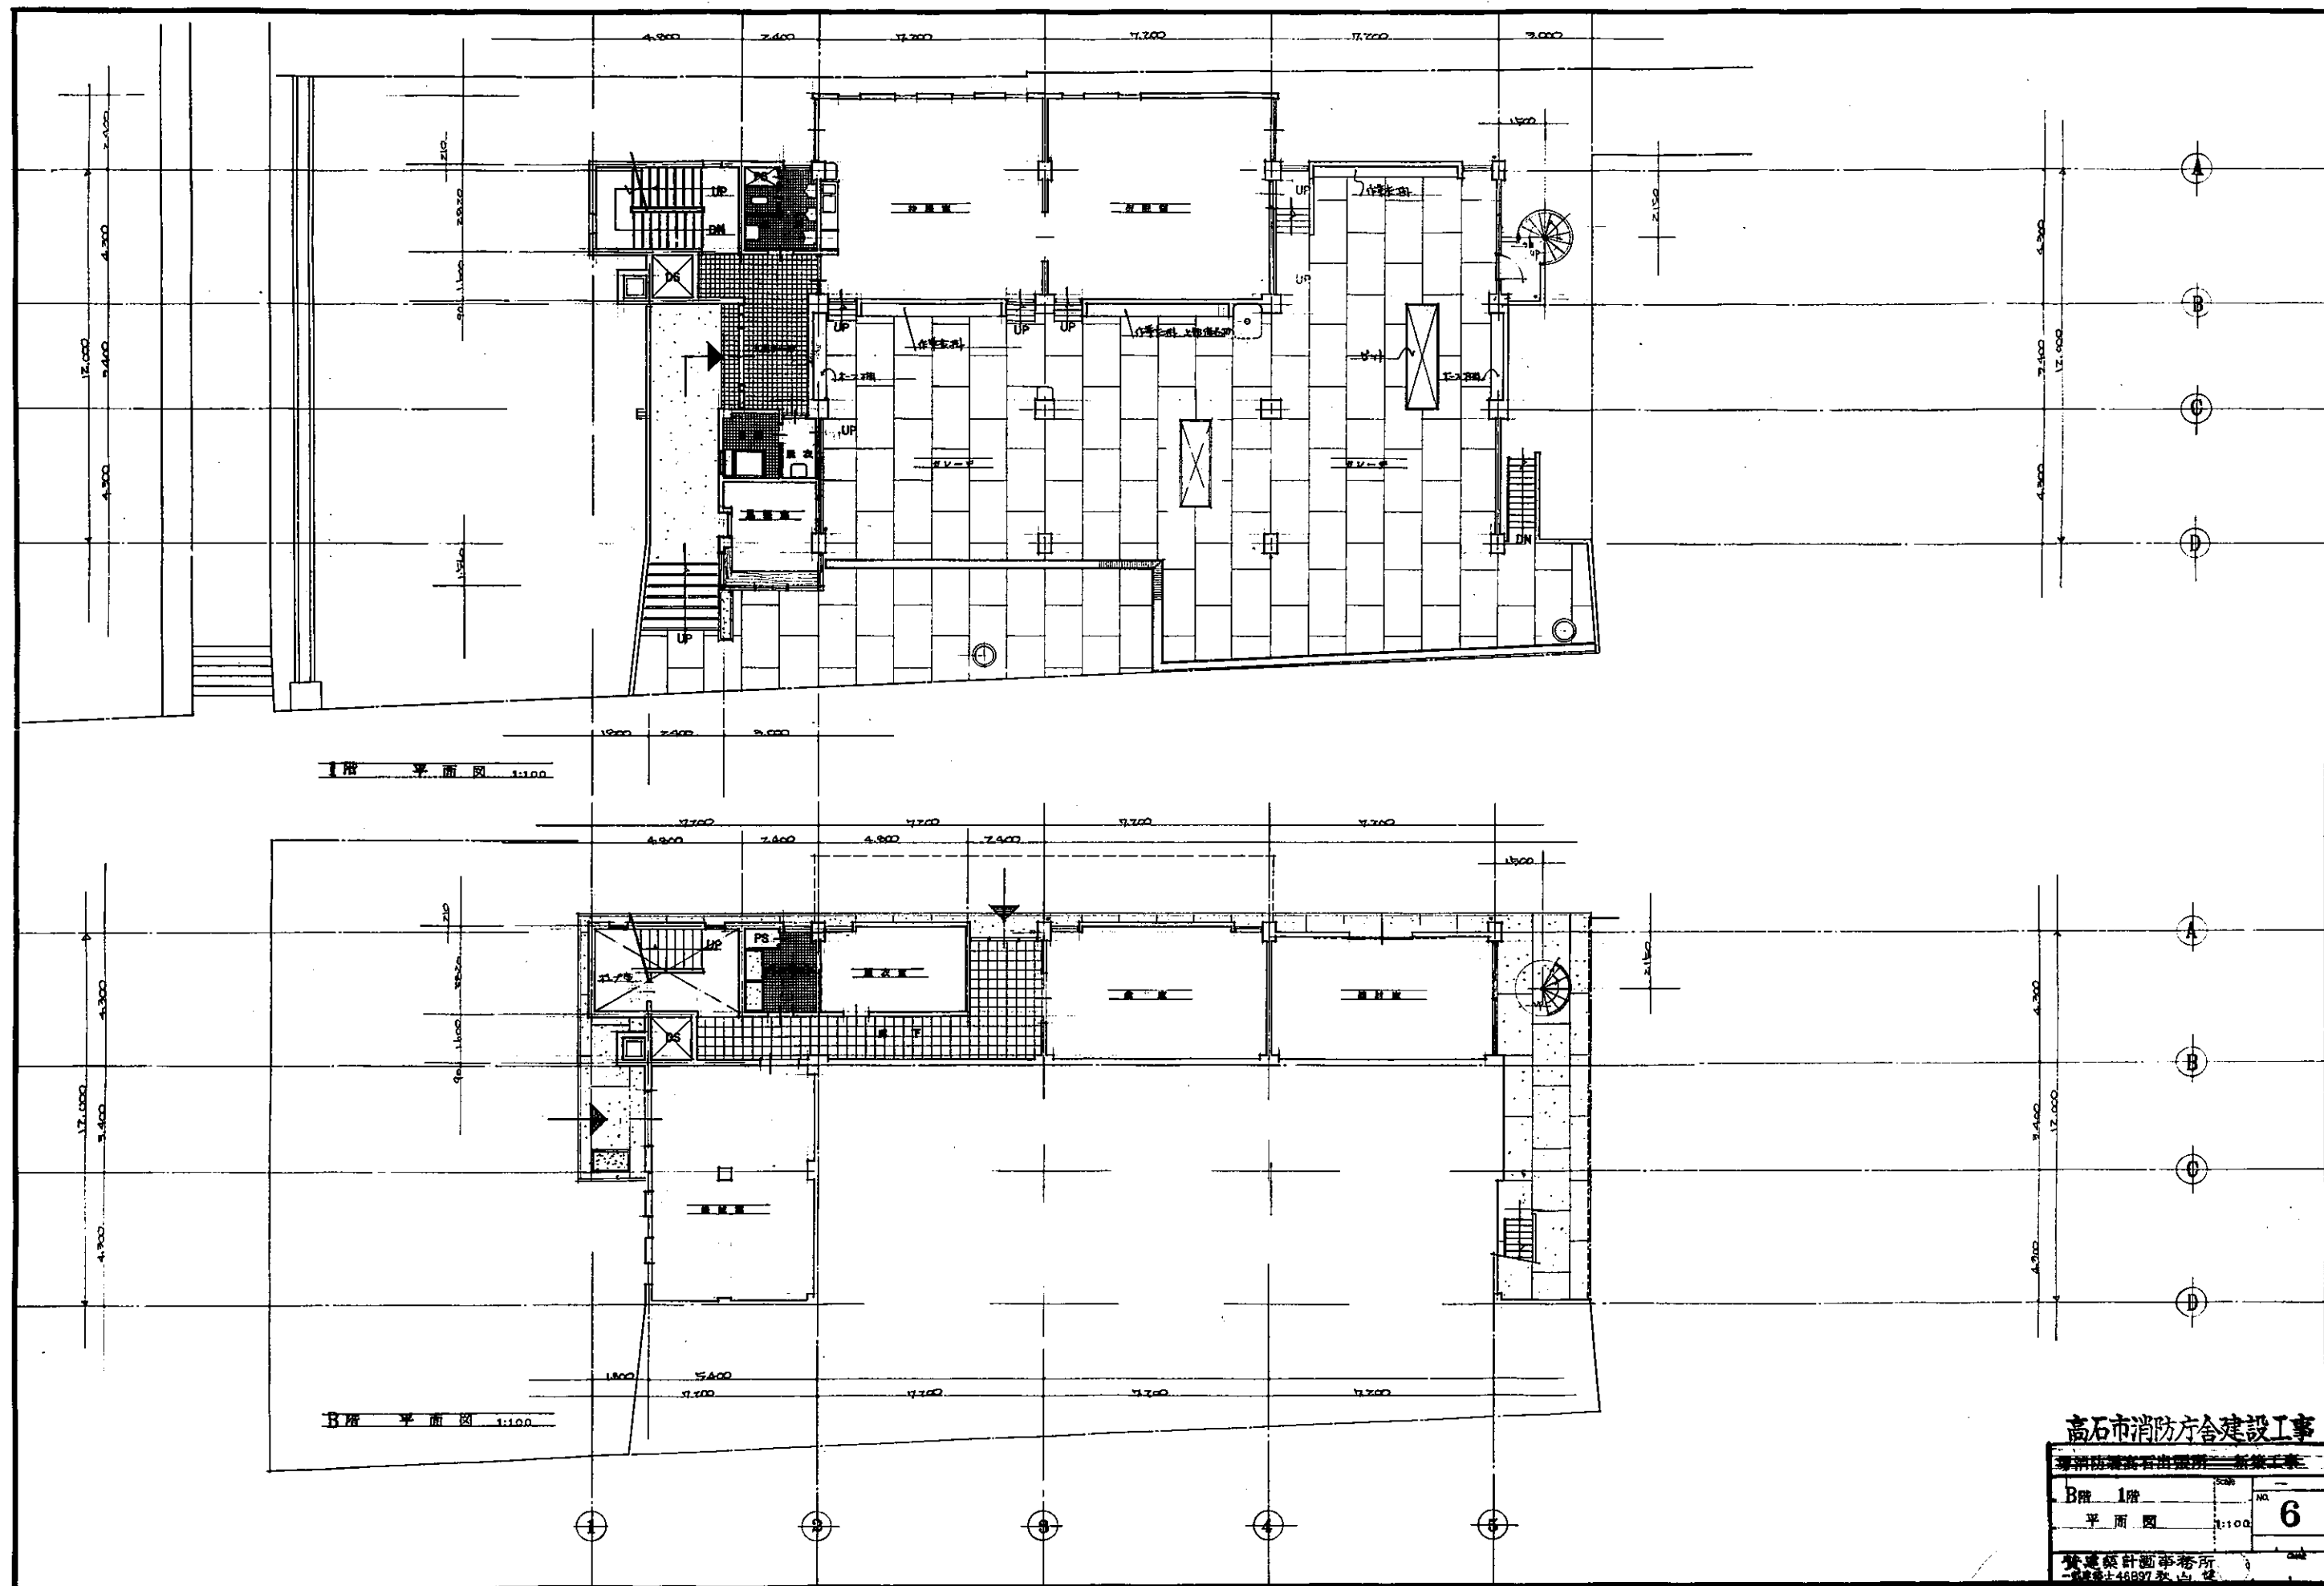


高石市消防庁舎建設工事	
消防庁舎新築工事	
B階 1階	NO. 6
平面図	1:100


1R 階 平面図 1:100

2 階 平面図 1:100


高石市消防庁舎建設工事
 消防防署高石出建研 新築工事
 2 階 R 階
 平面図 1:100
 7
 建築設計事務所

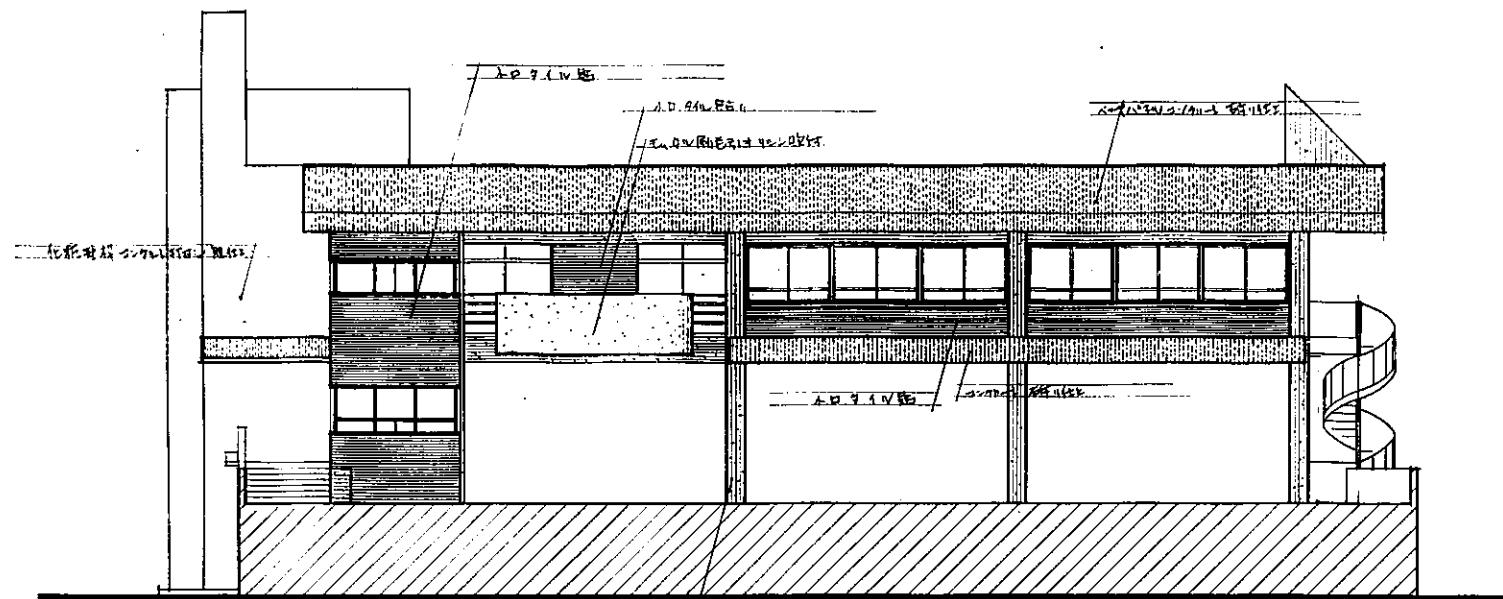


立面図 1:100

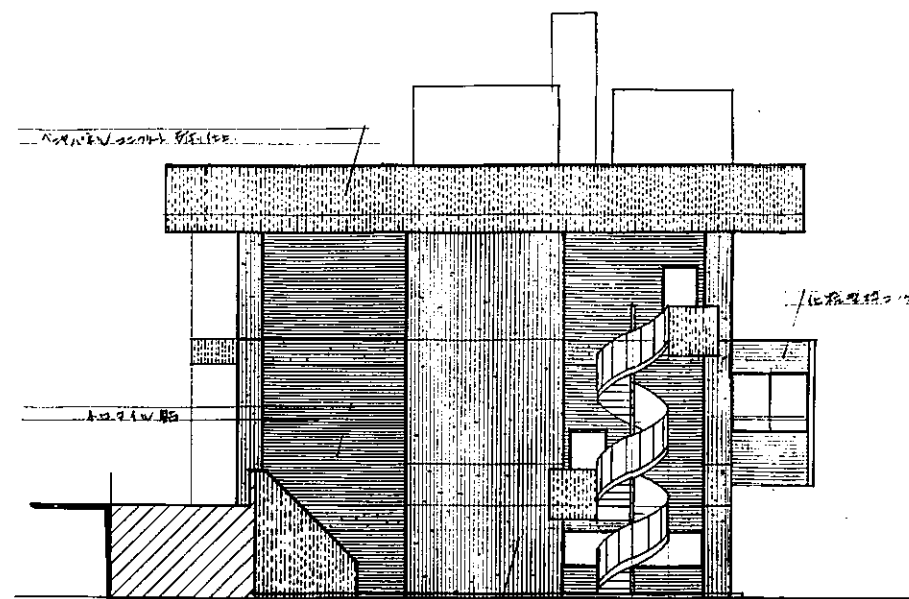


立面図 1:100

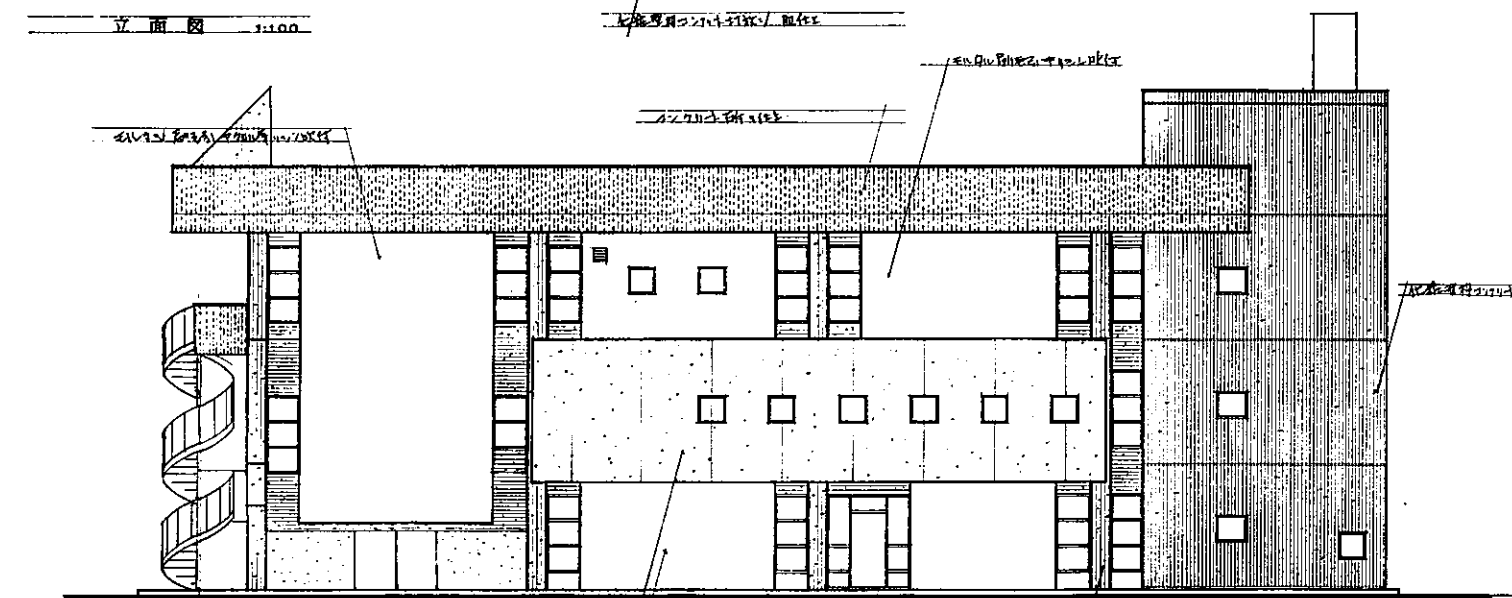

立面図 1:100

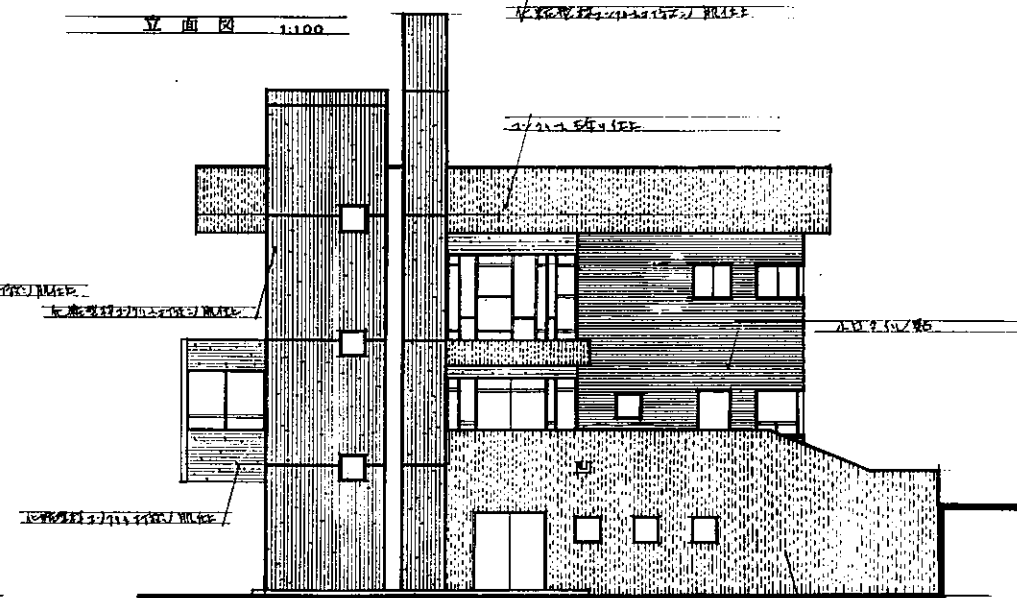

立面図 1:100

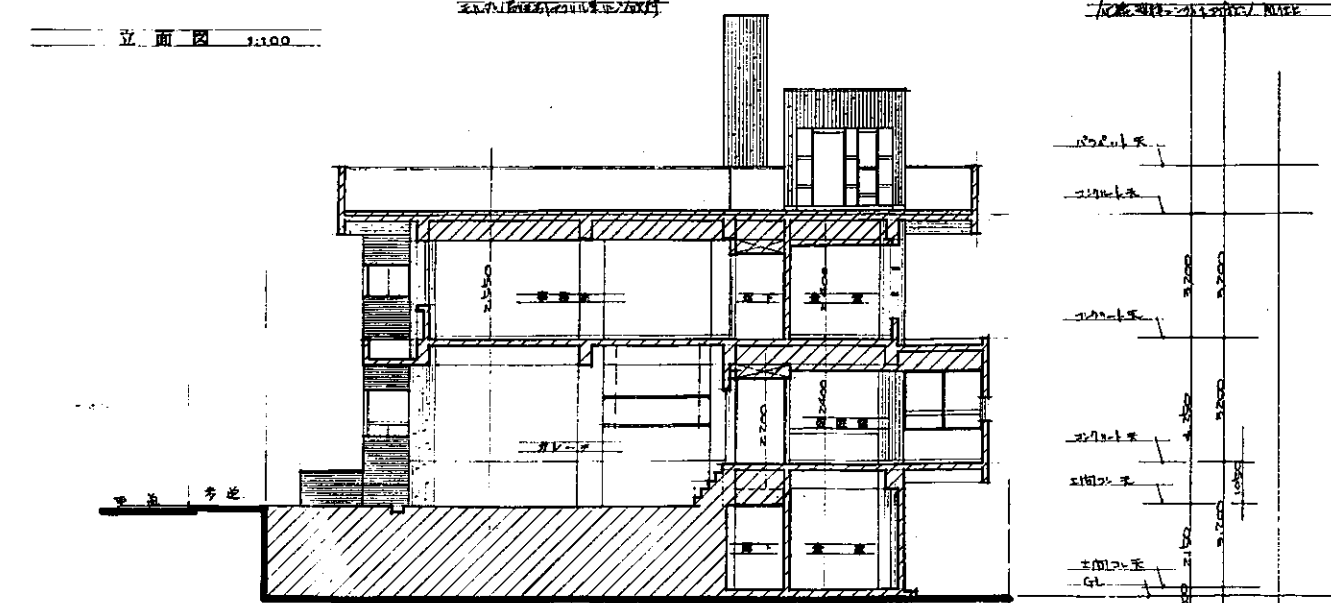


断面図 1:100

高石市消防庁舎建設工事

消防庁舎高石出張所 新築工事

立面図	1:100	8
断面図	1:100	
建築設計事務所		

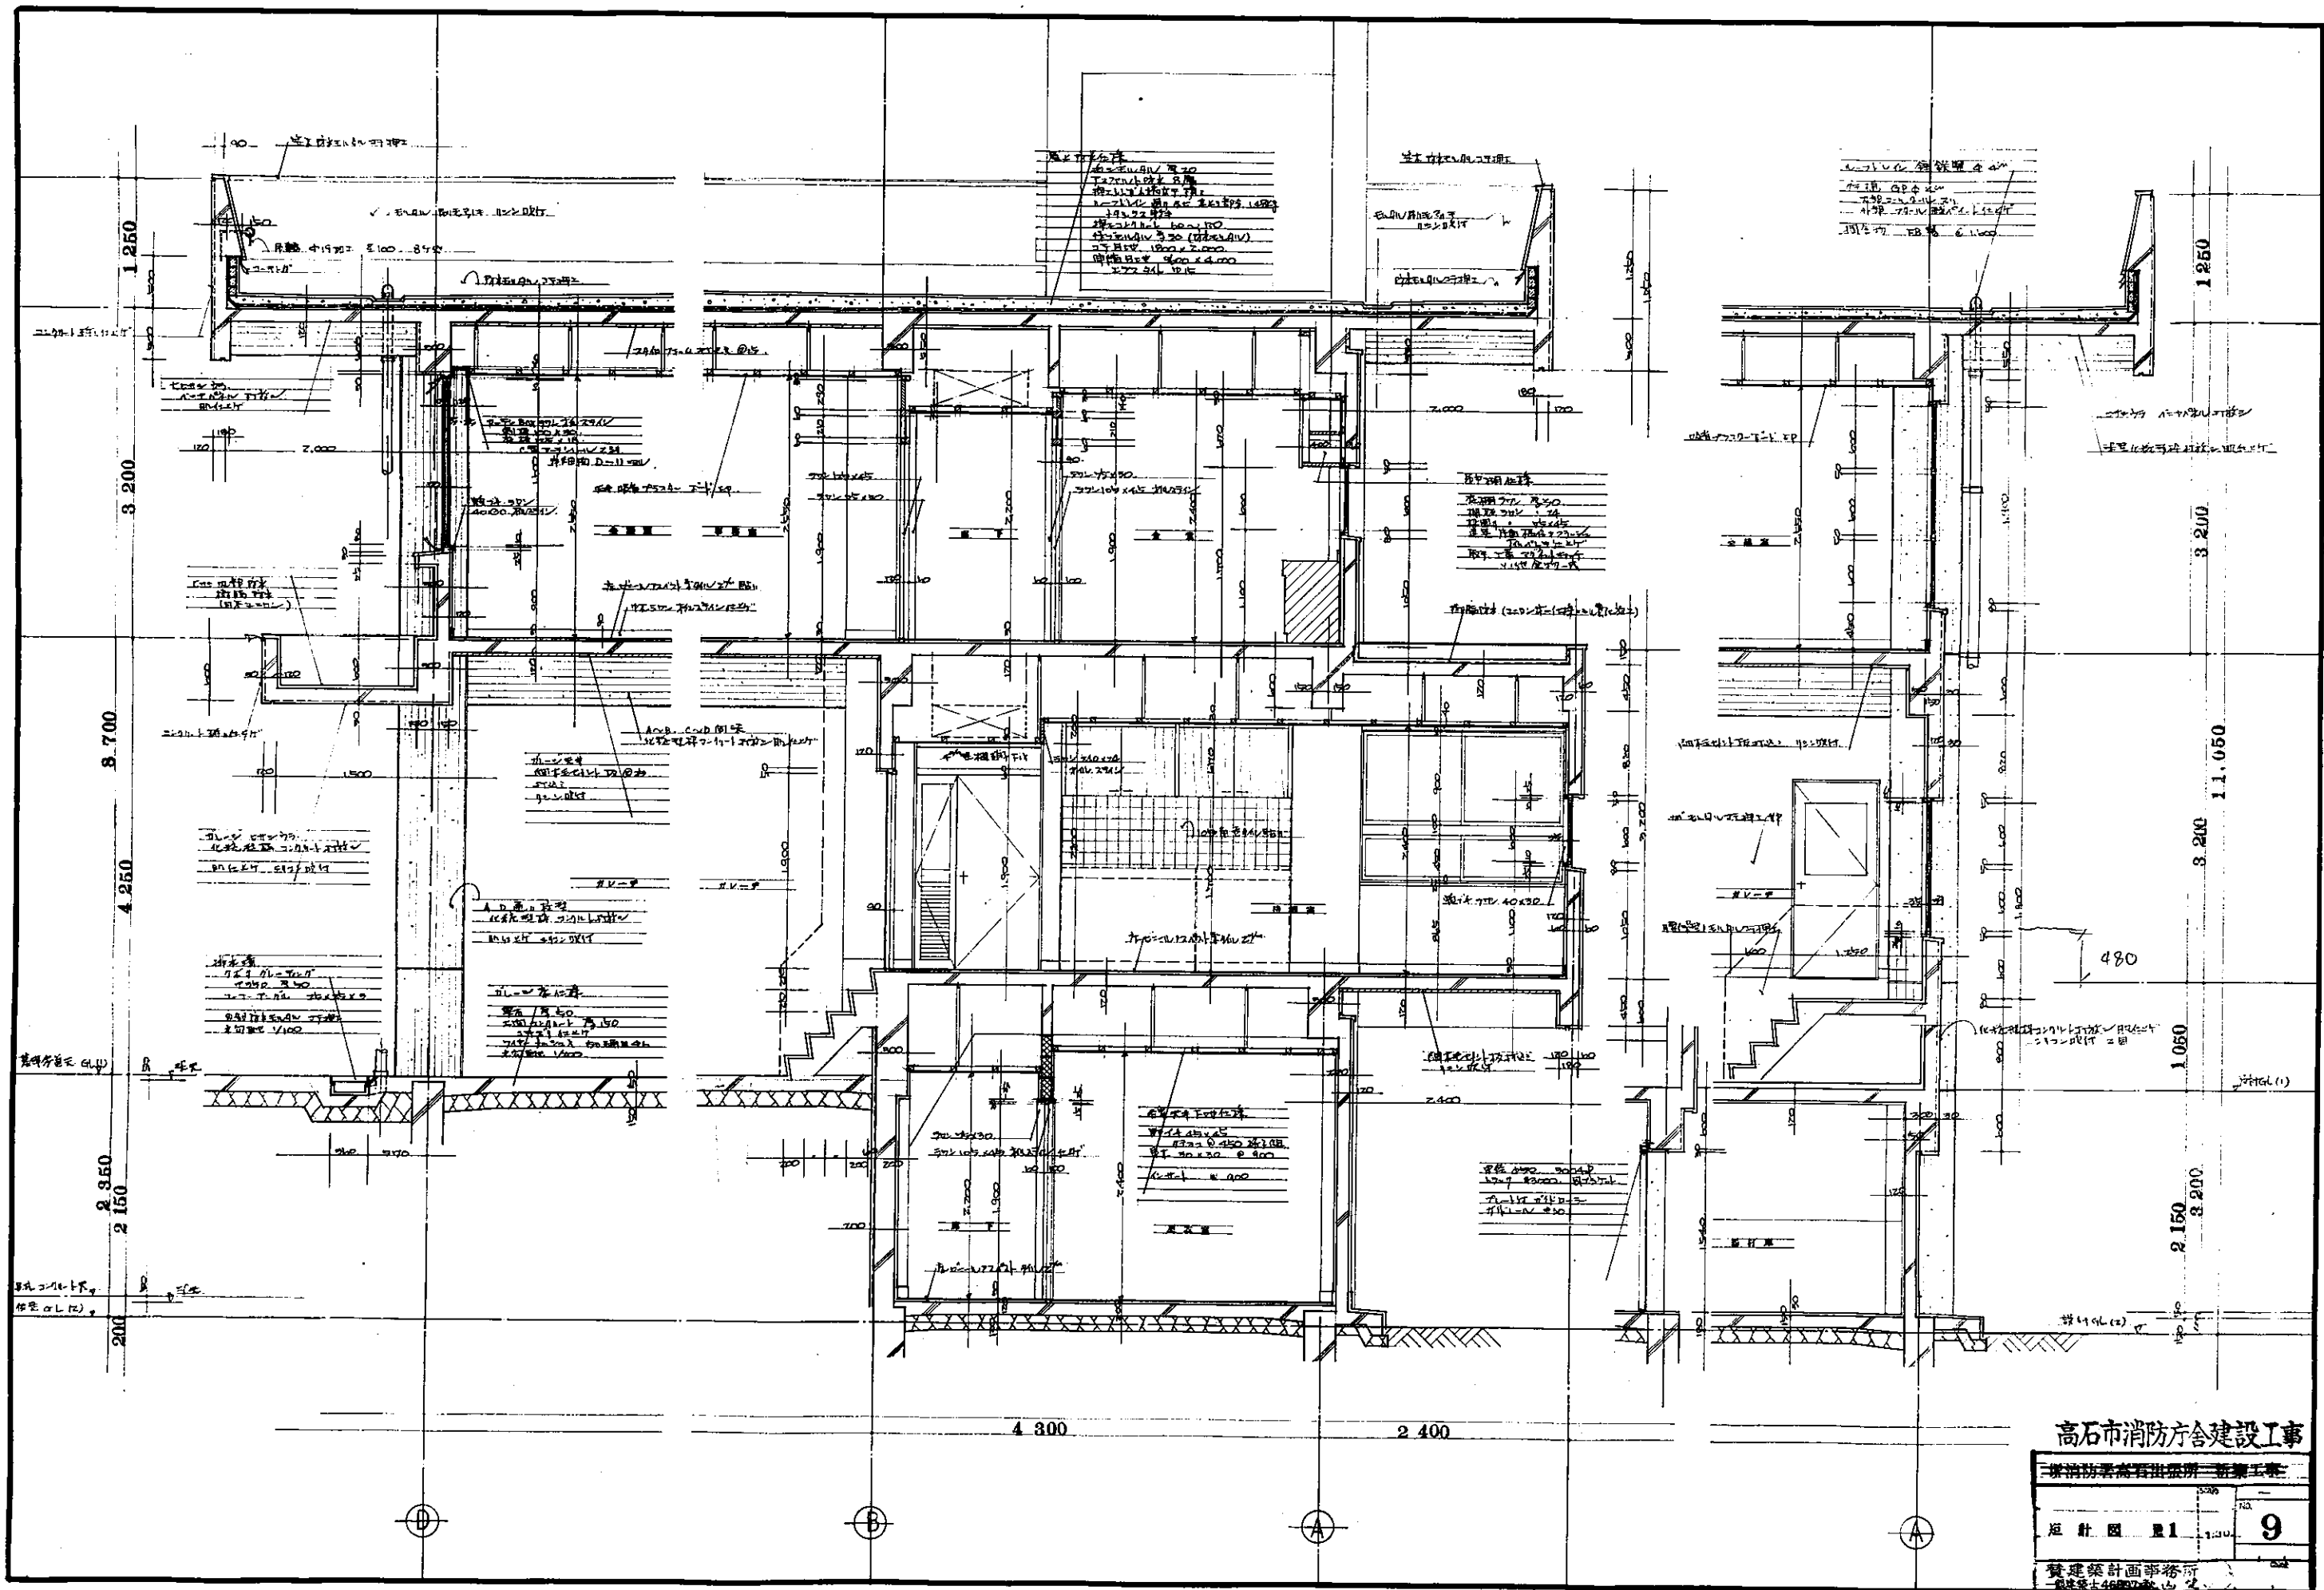


高石市消防庁舎建設工事

消防庁舎新築工事

図 1	9
-----	---

建築設計事務所


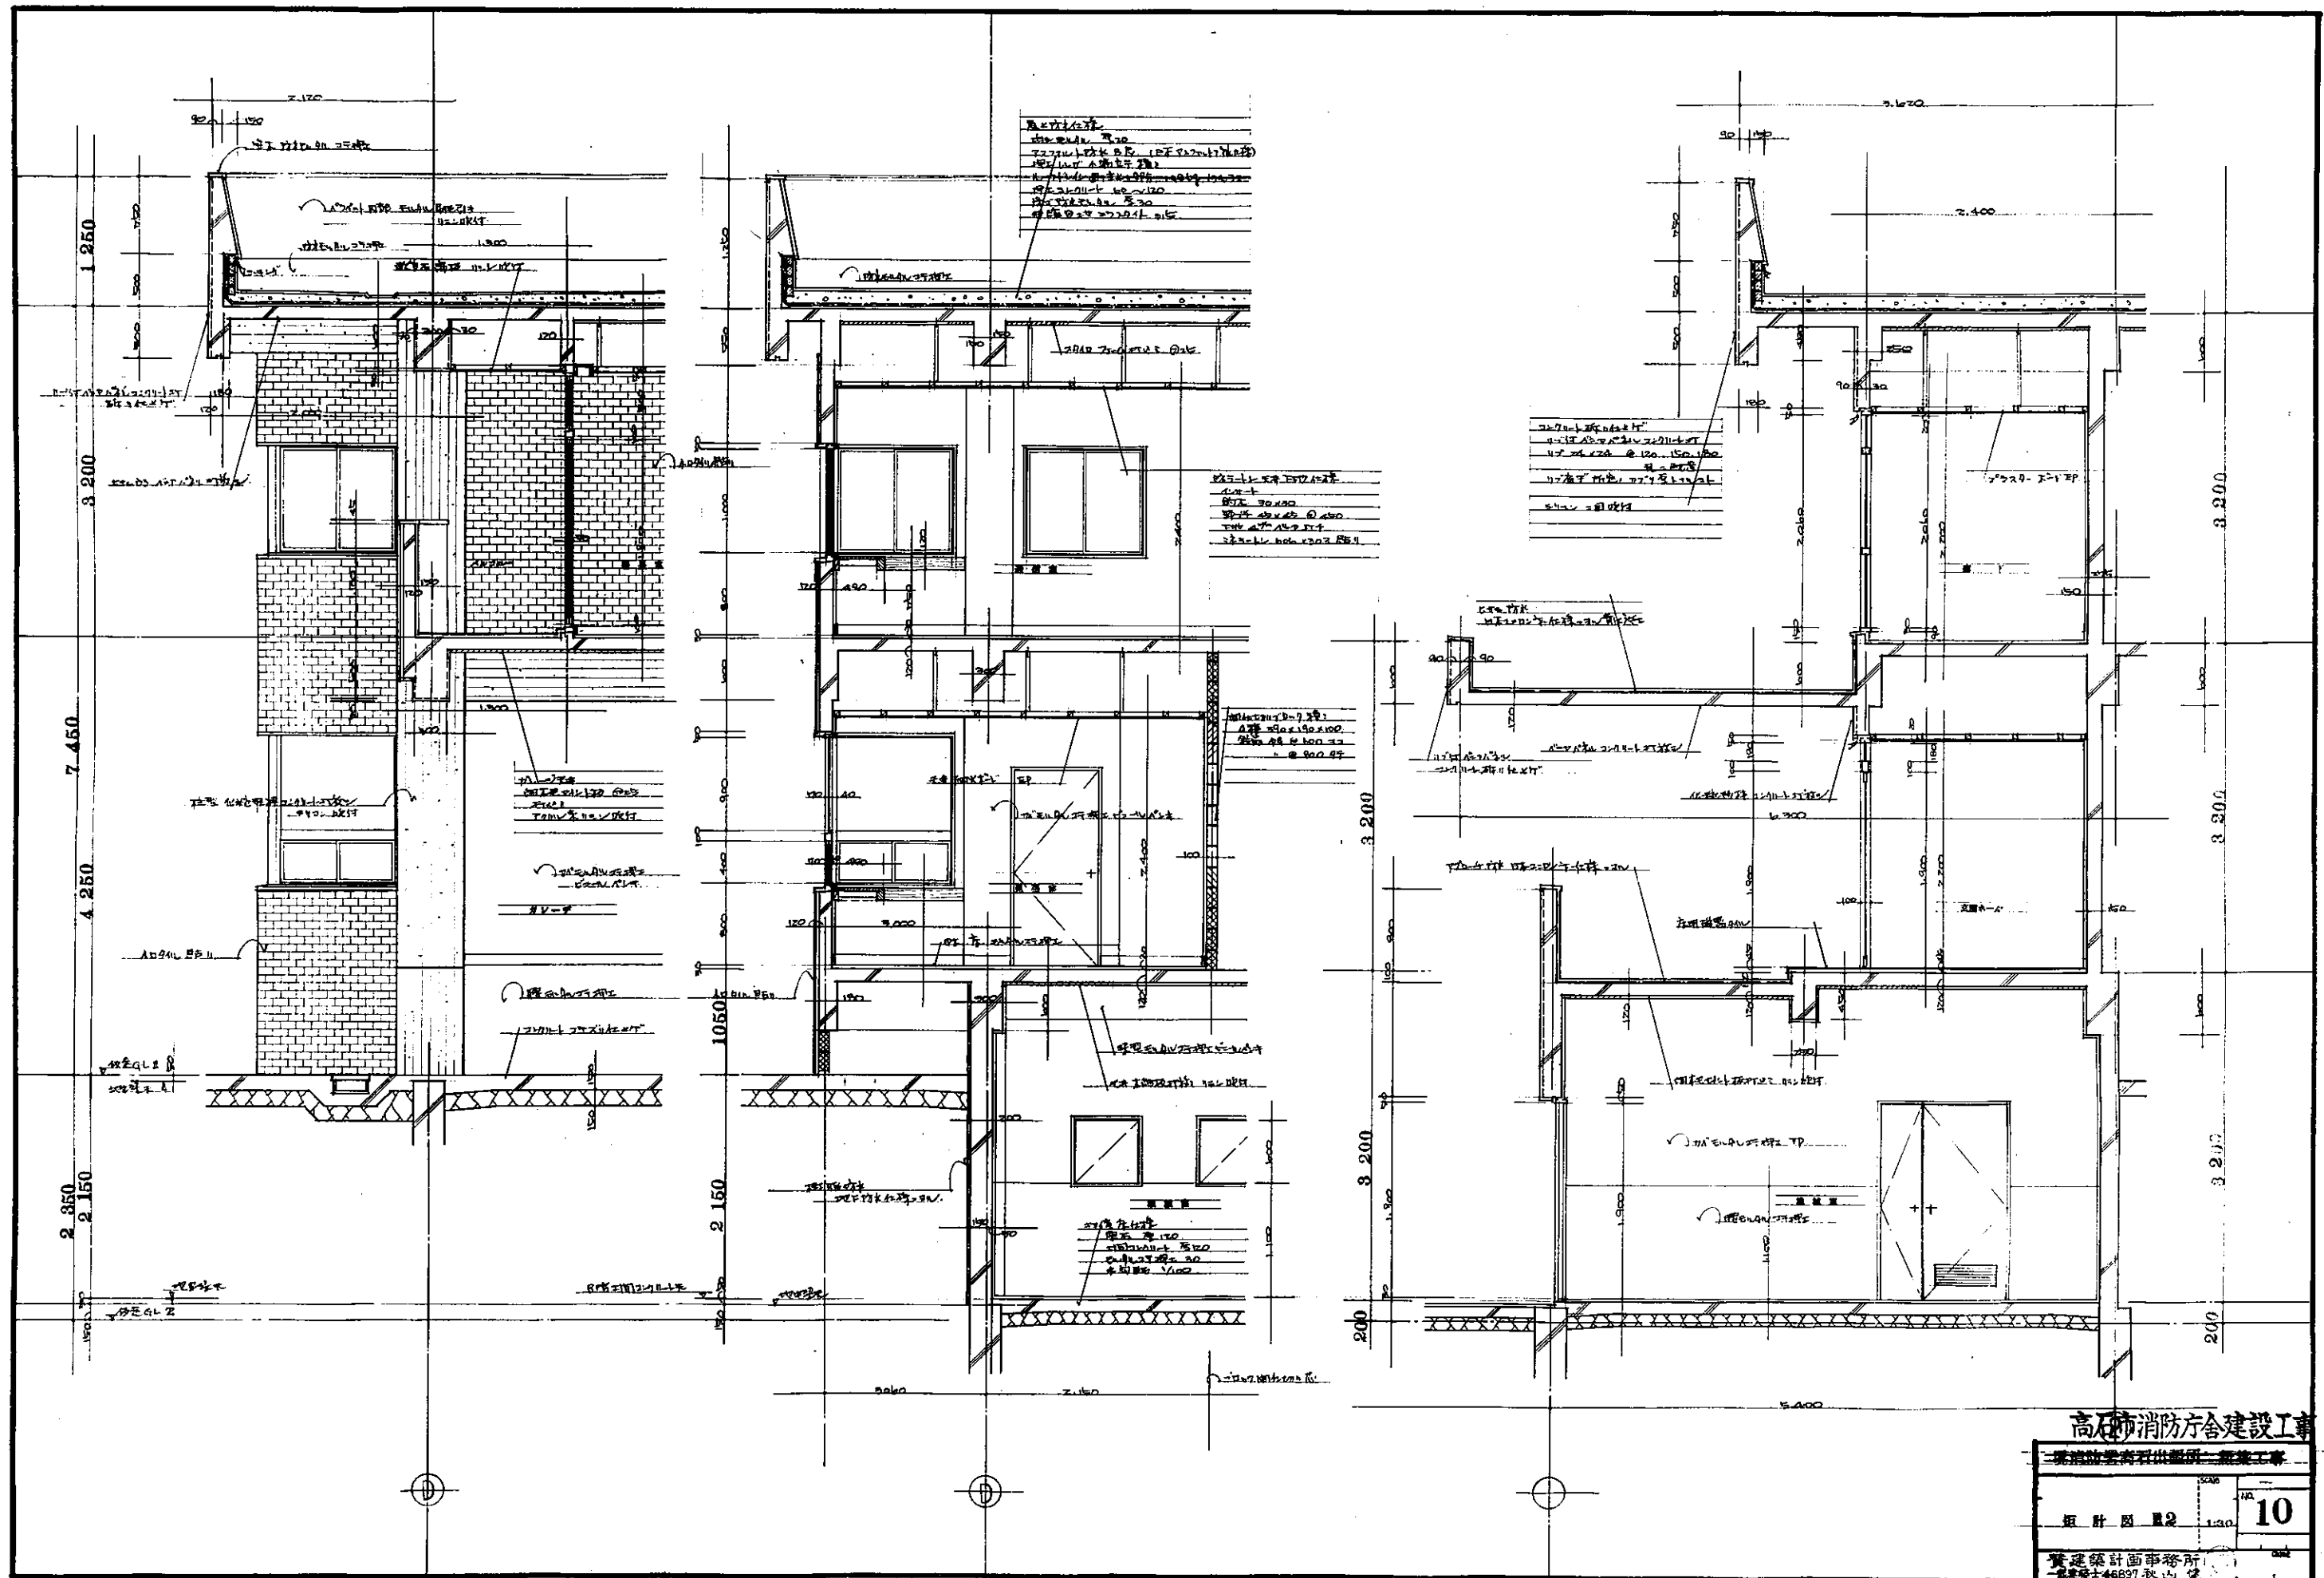




建築設計事務所

図 2 10

建築設計事務所

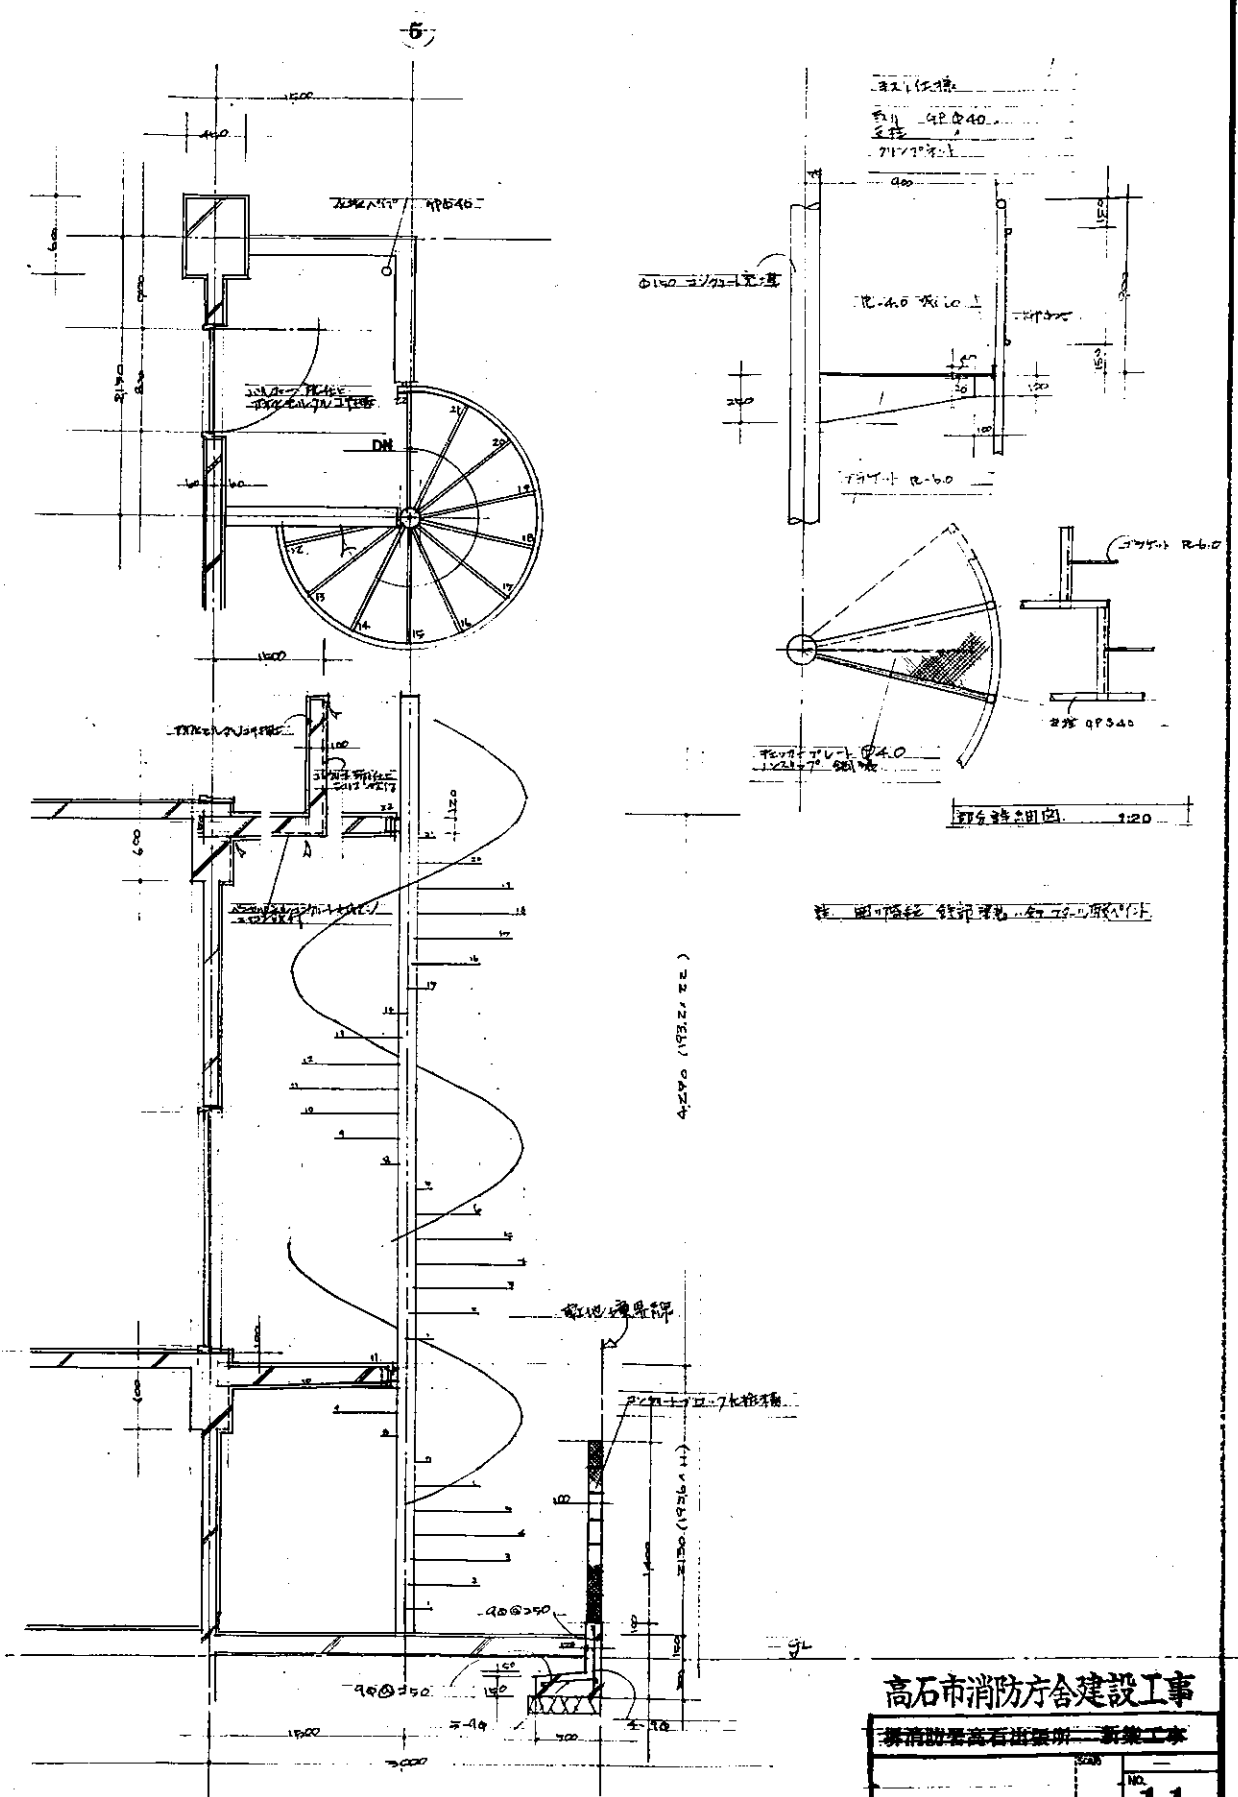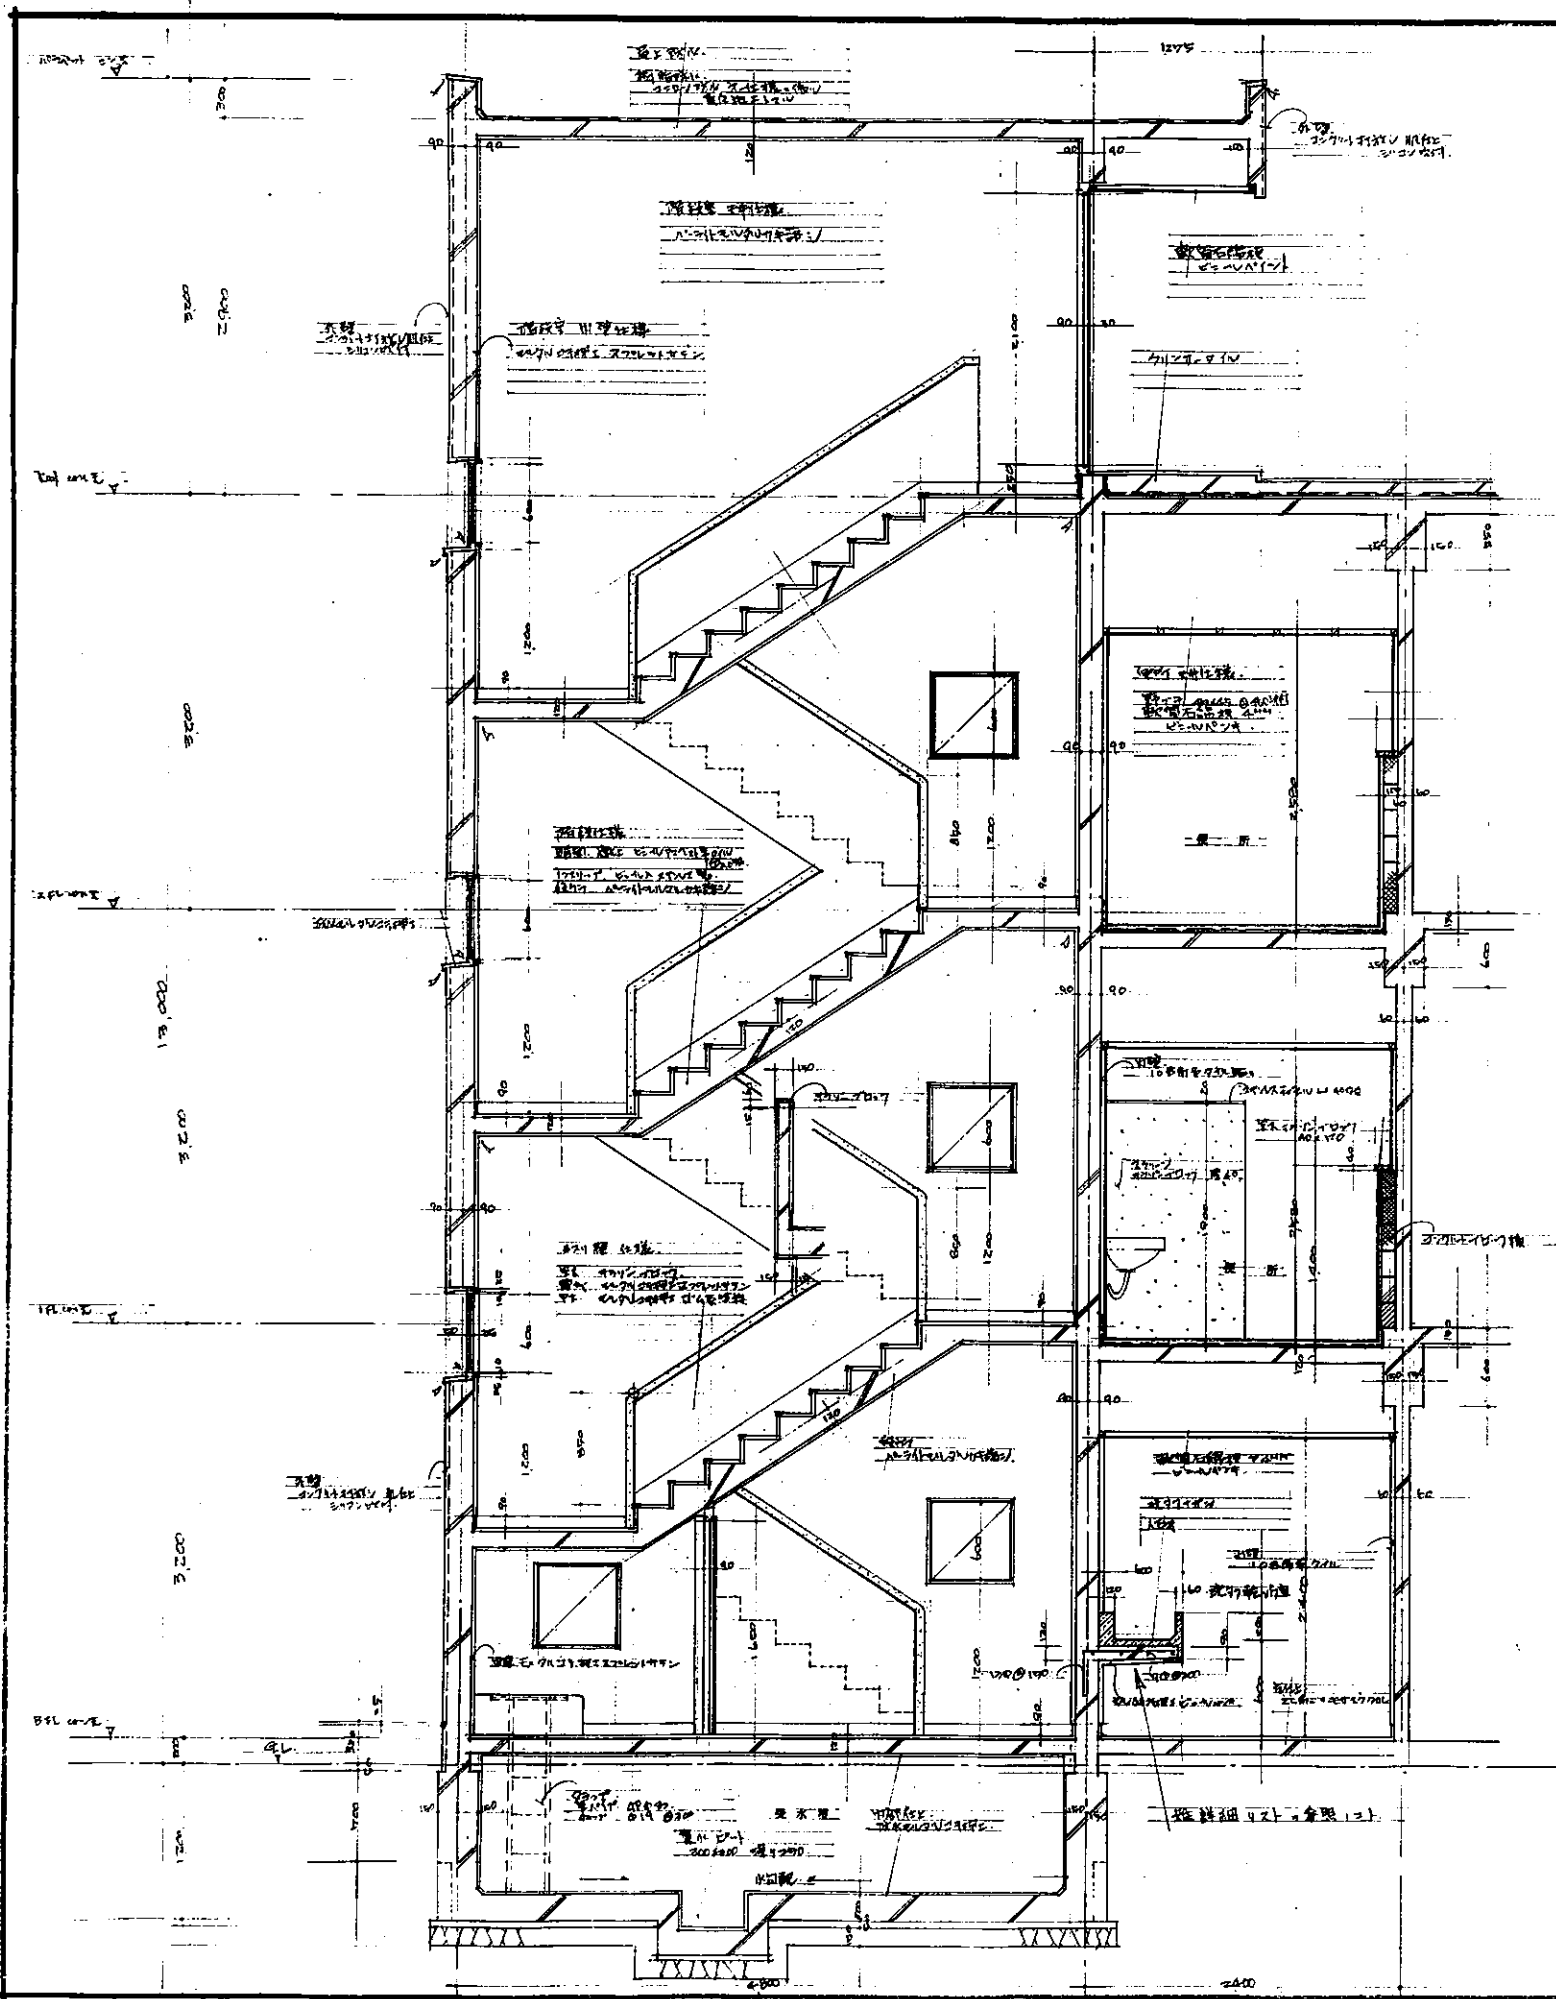


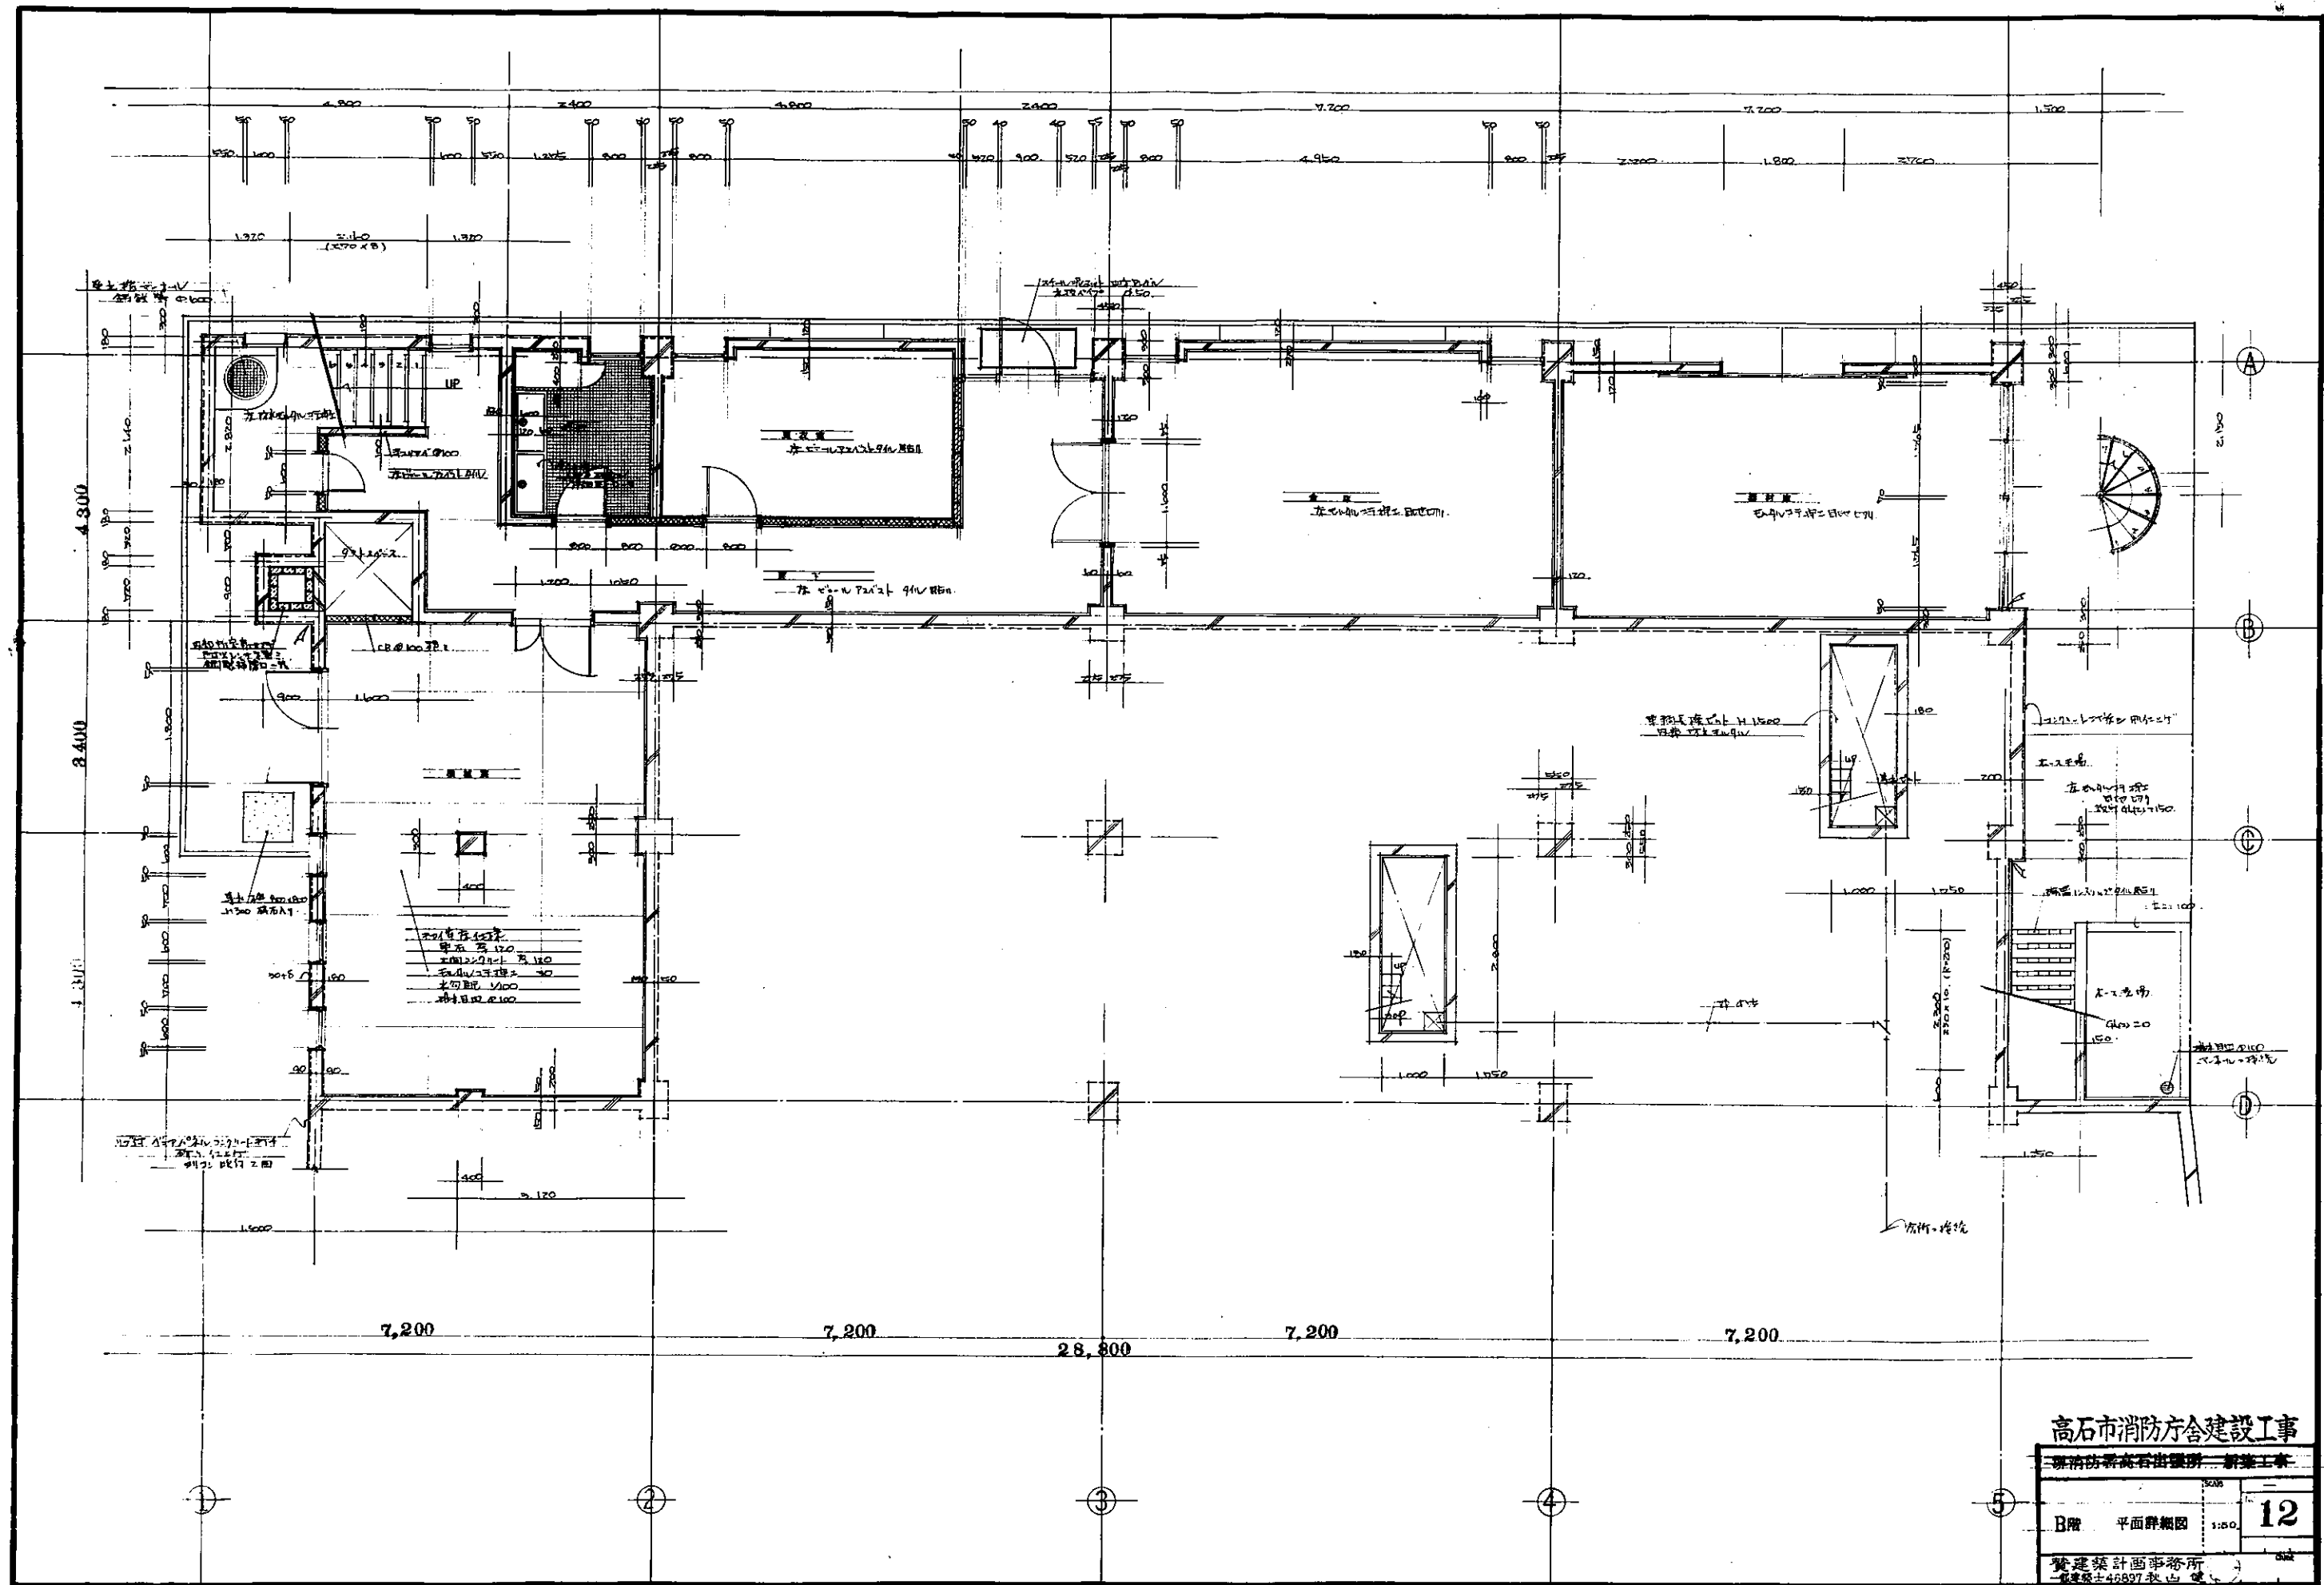

高石市消防方舎建設工事

消防方舎高石出張所 新築工事

B階	平面詳細図	1:50	12

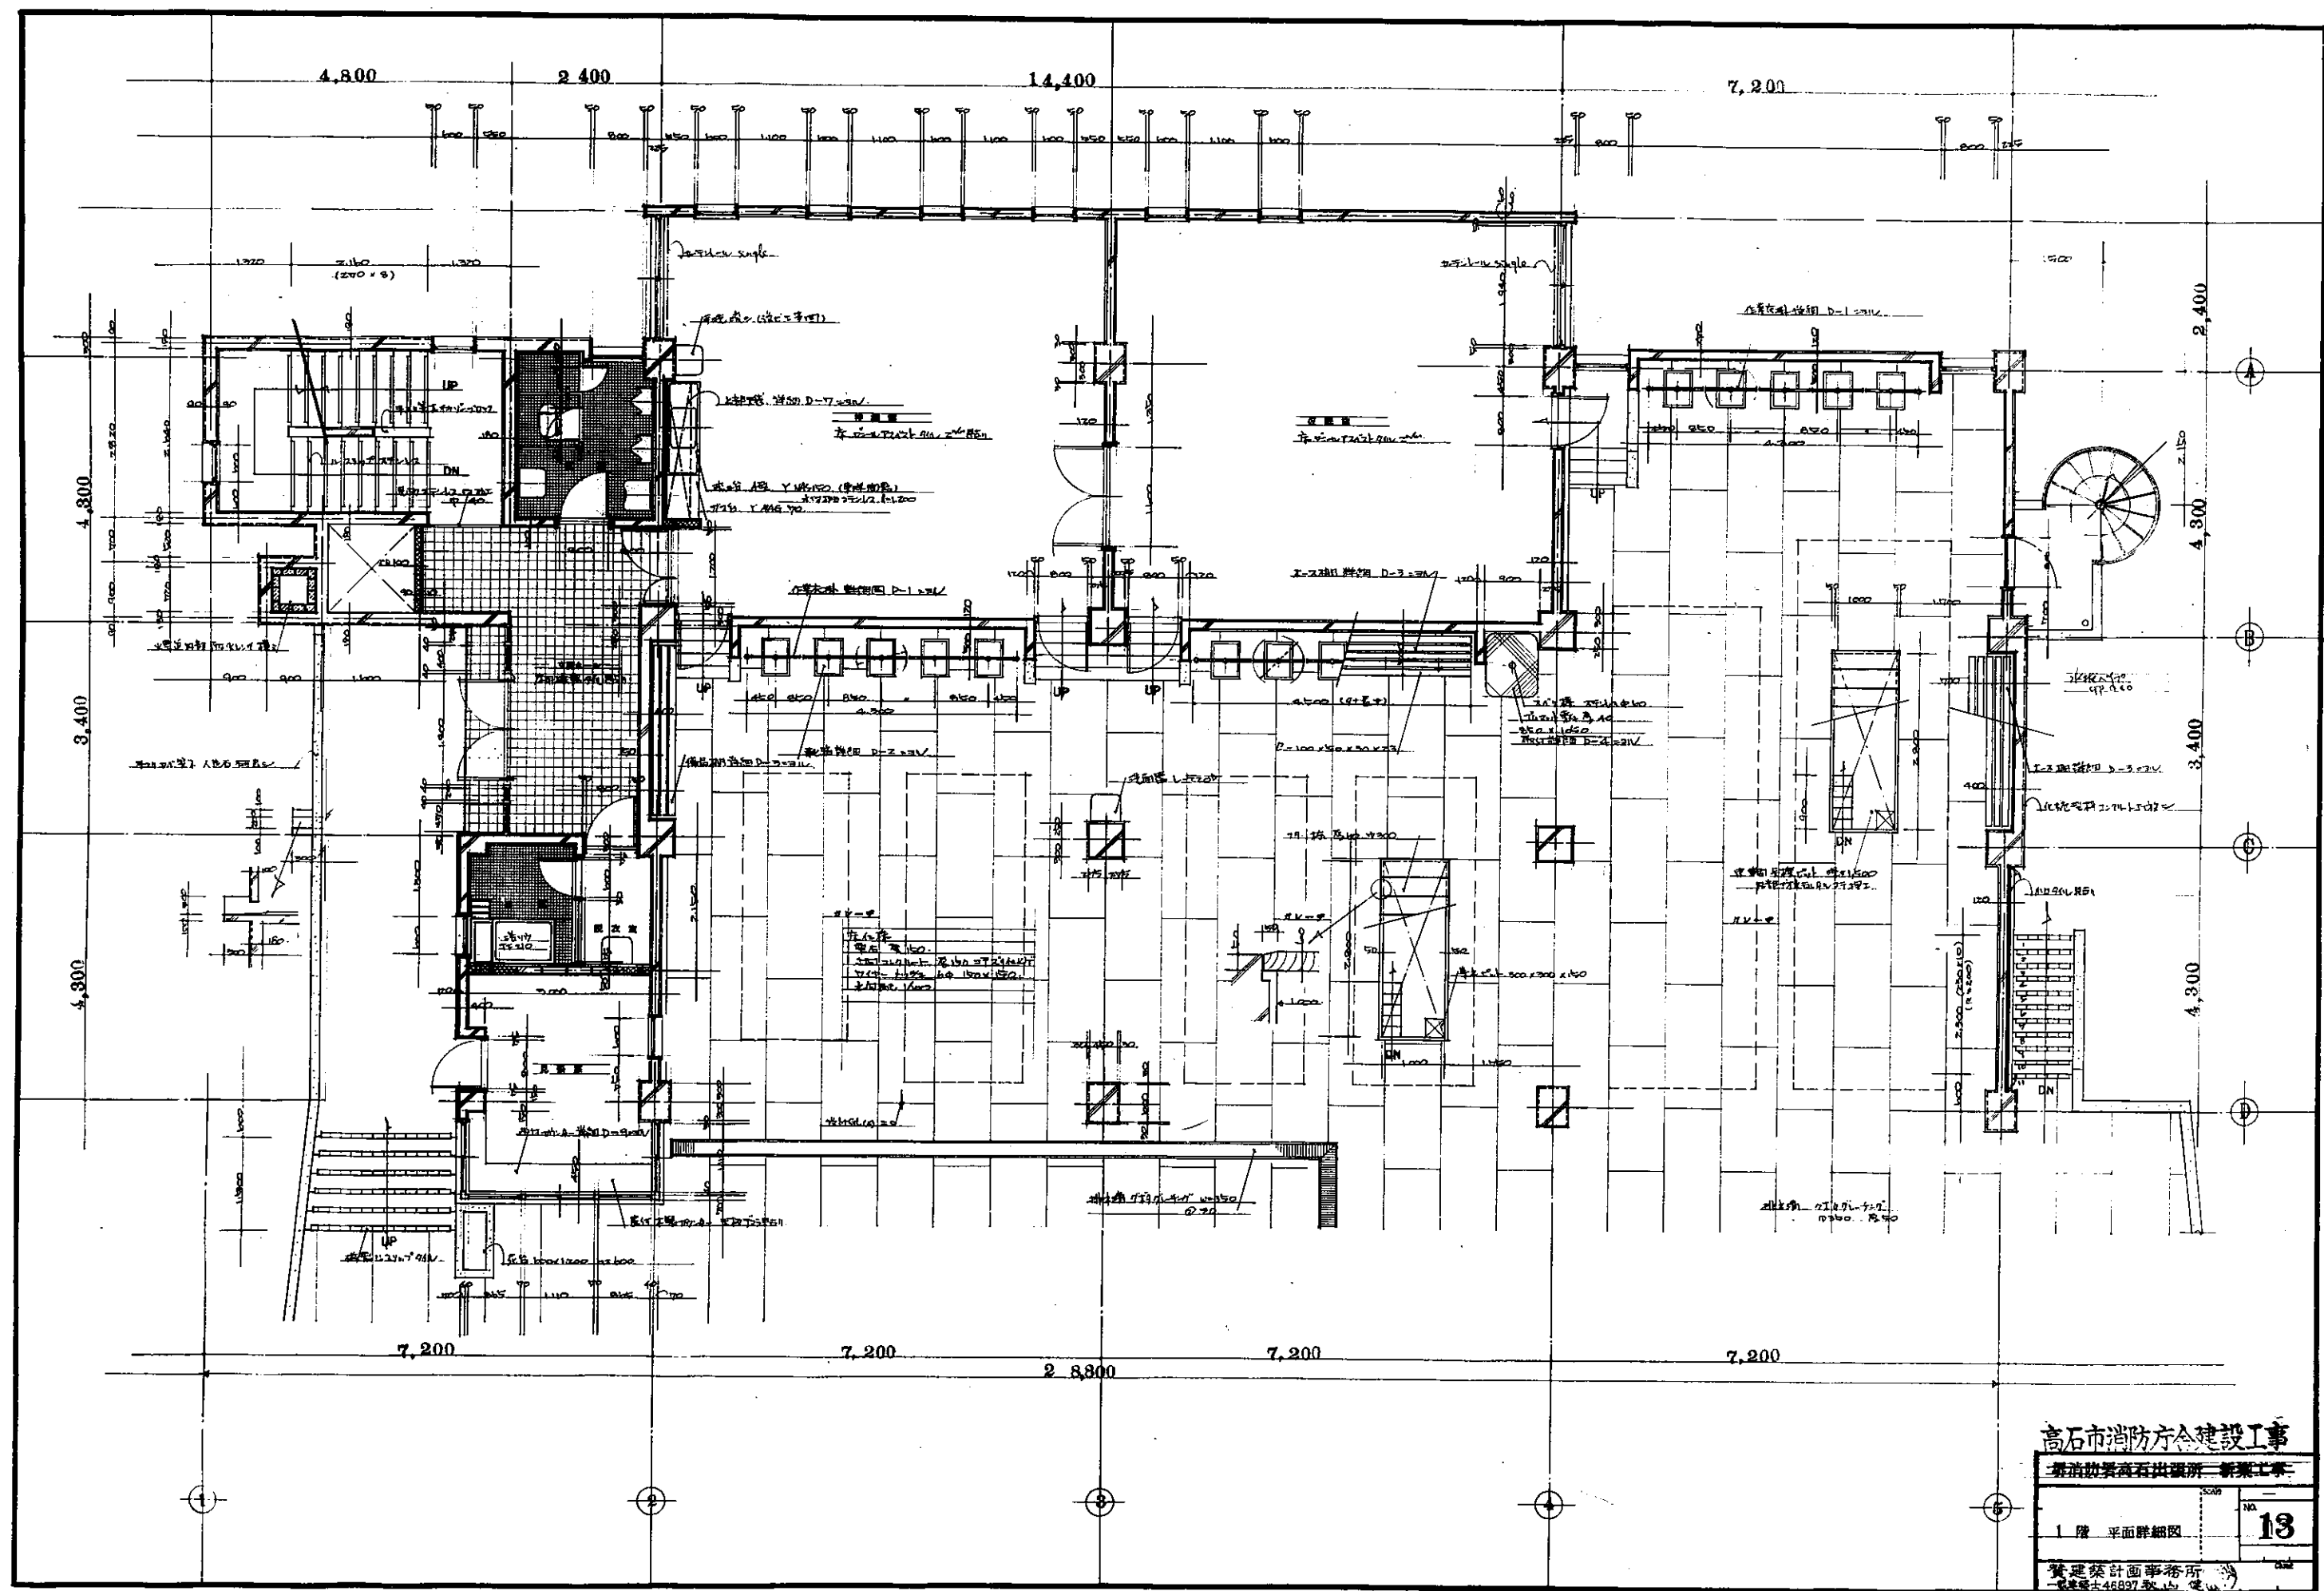


高石市消防庁舎建設工事

消防防署高石出張所新築工事

1 階 平面詳細図

13

建築設計事務所

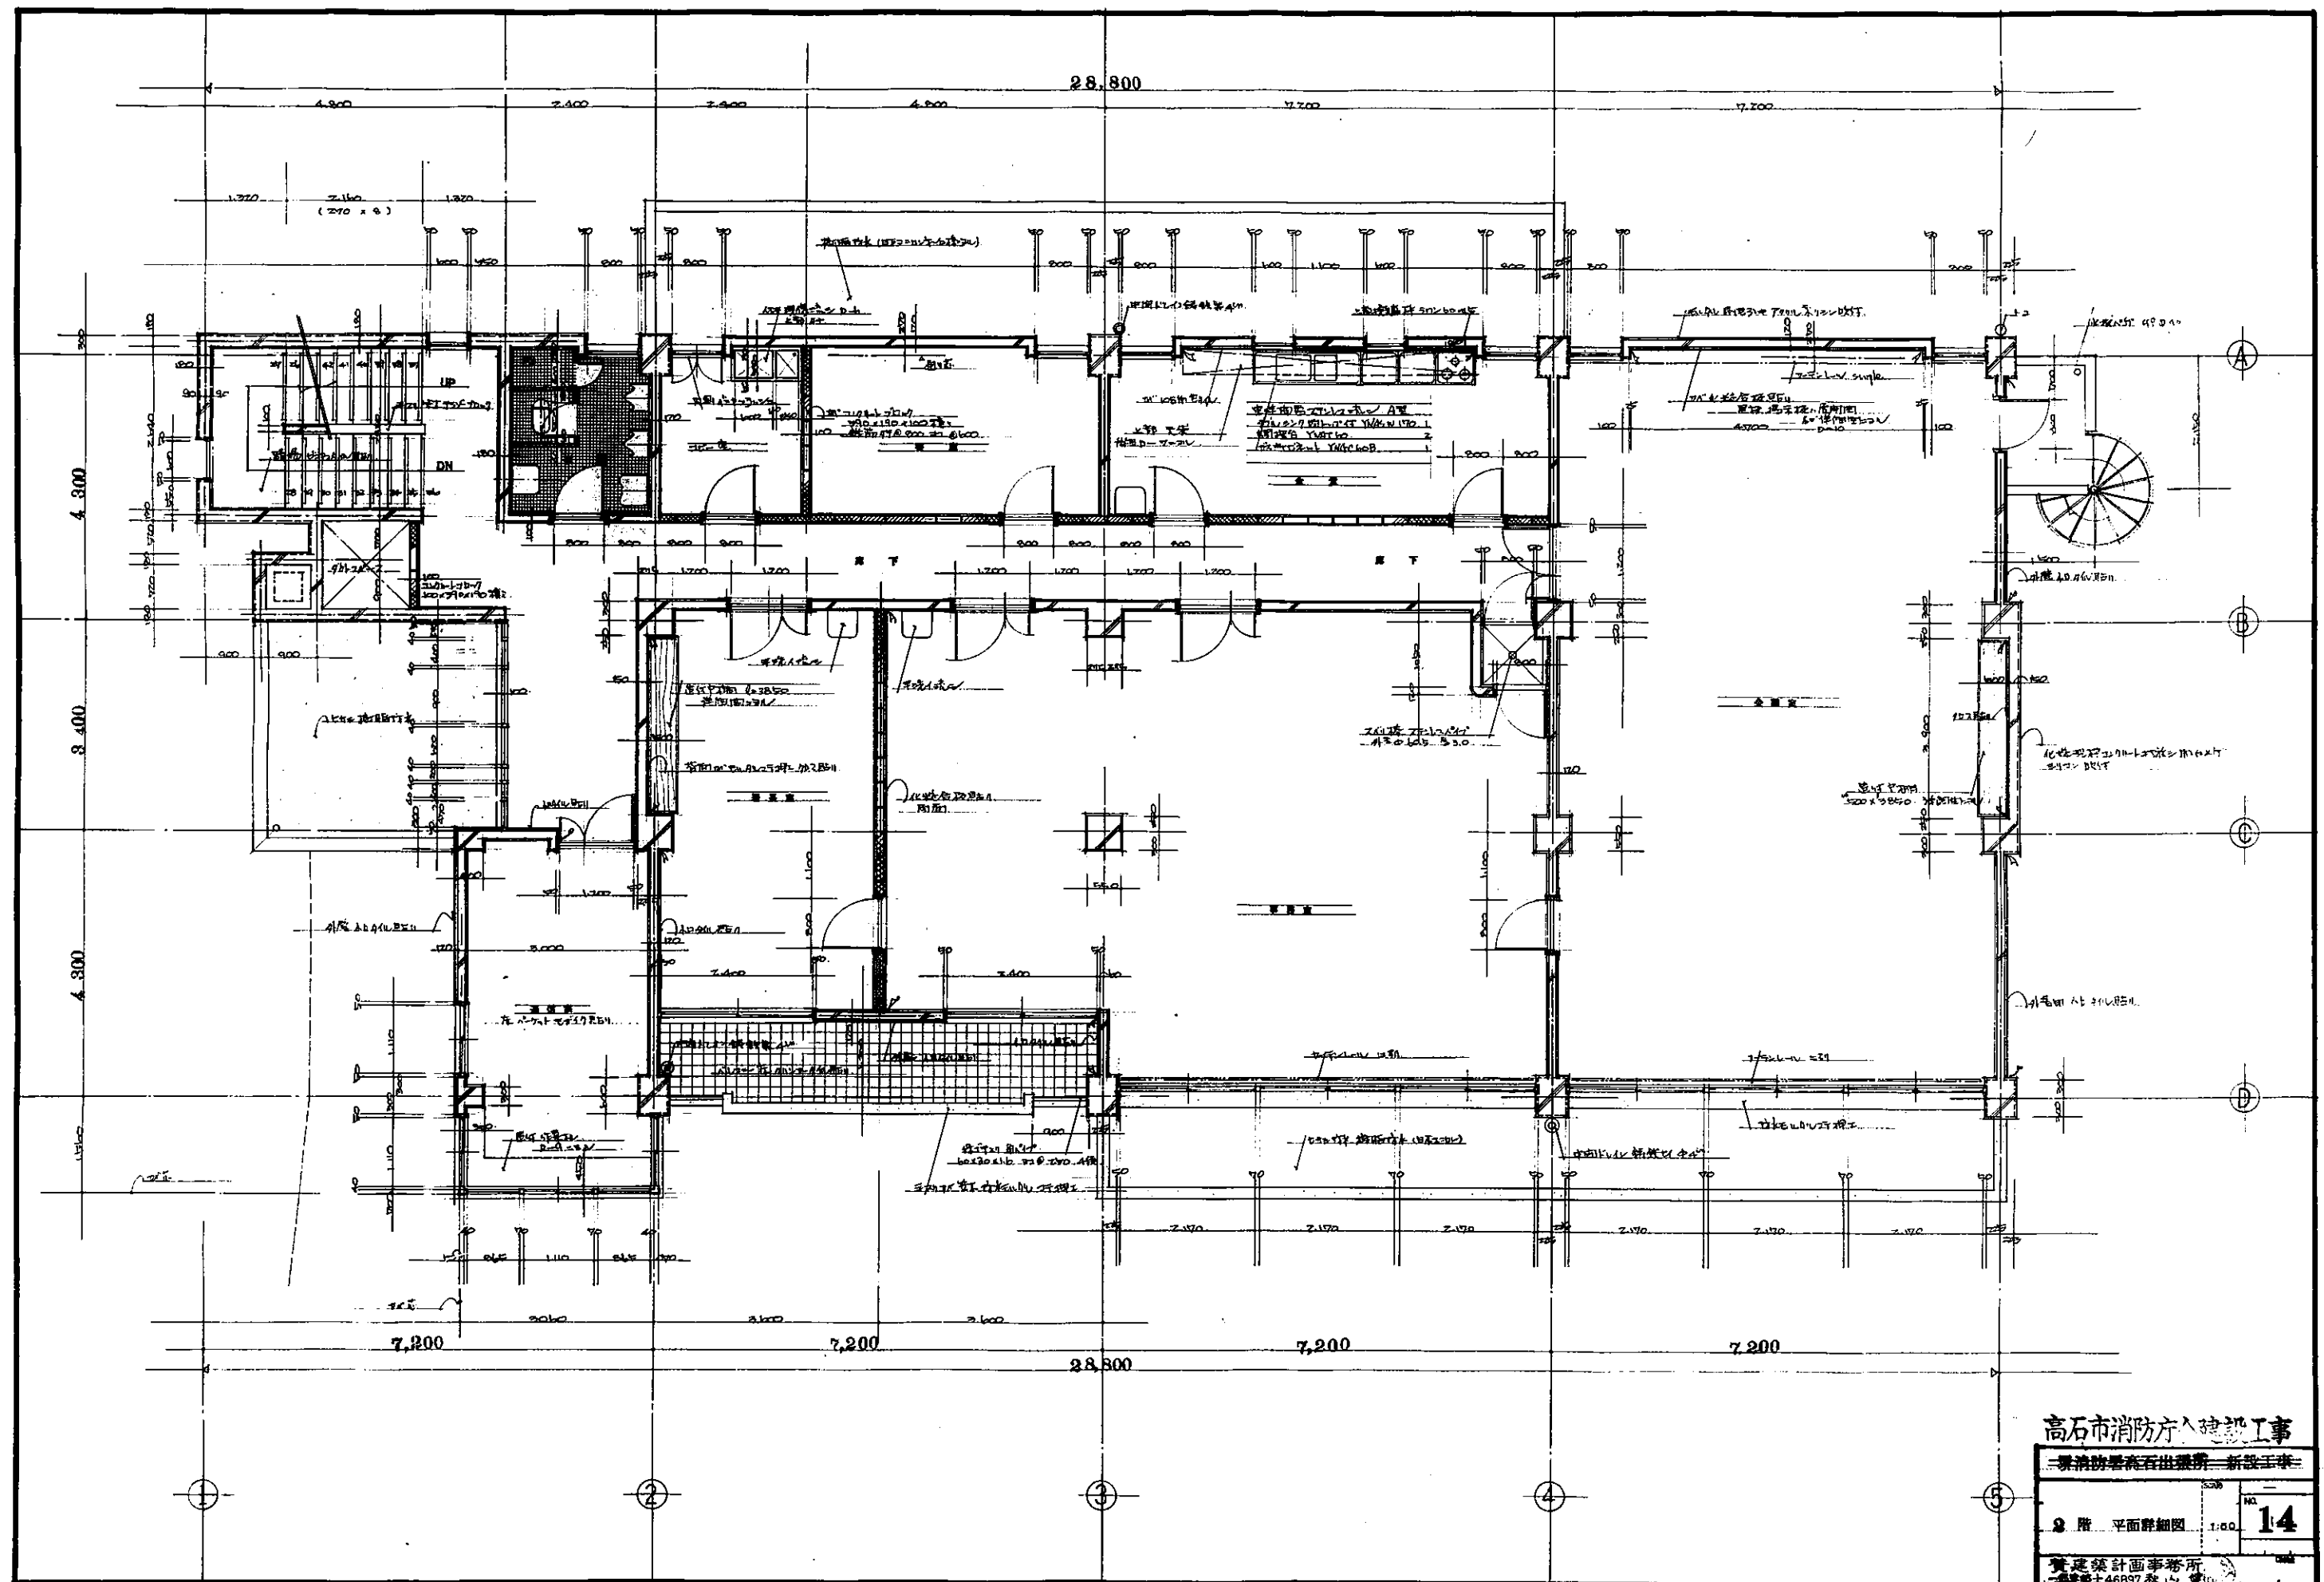


高石市消防庁 建築工事


2 階 平面詳細図 1:50 14

建築設計事務所

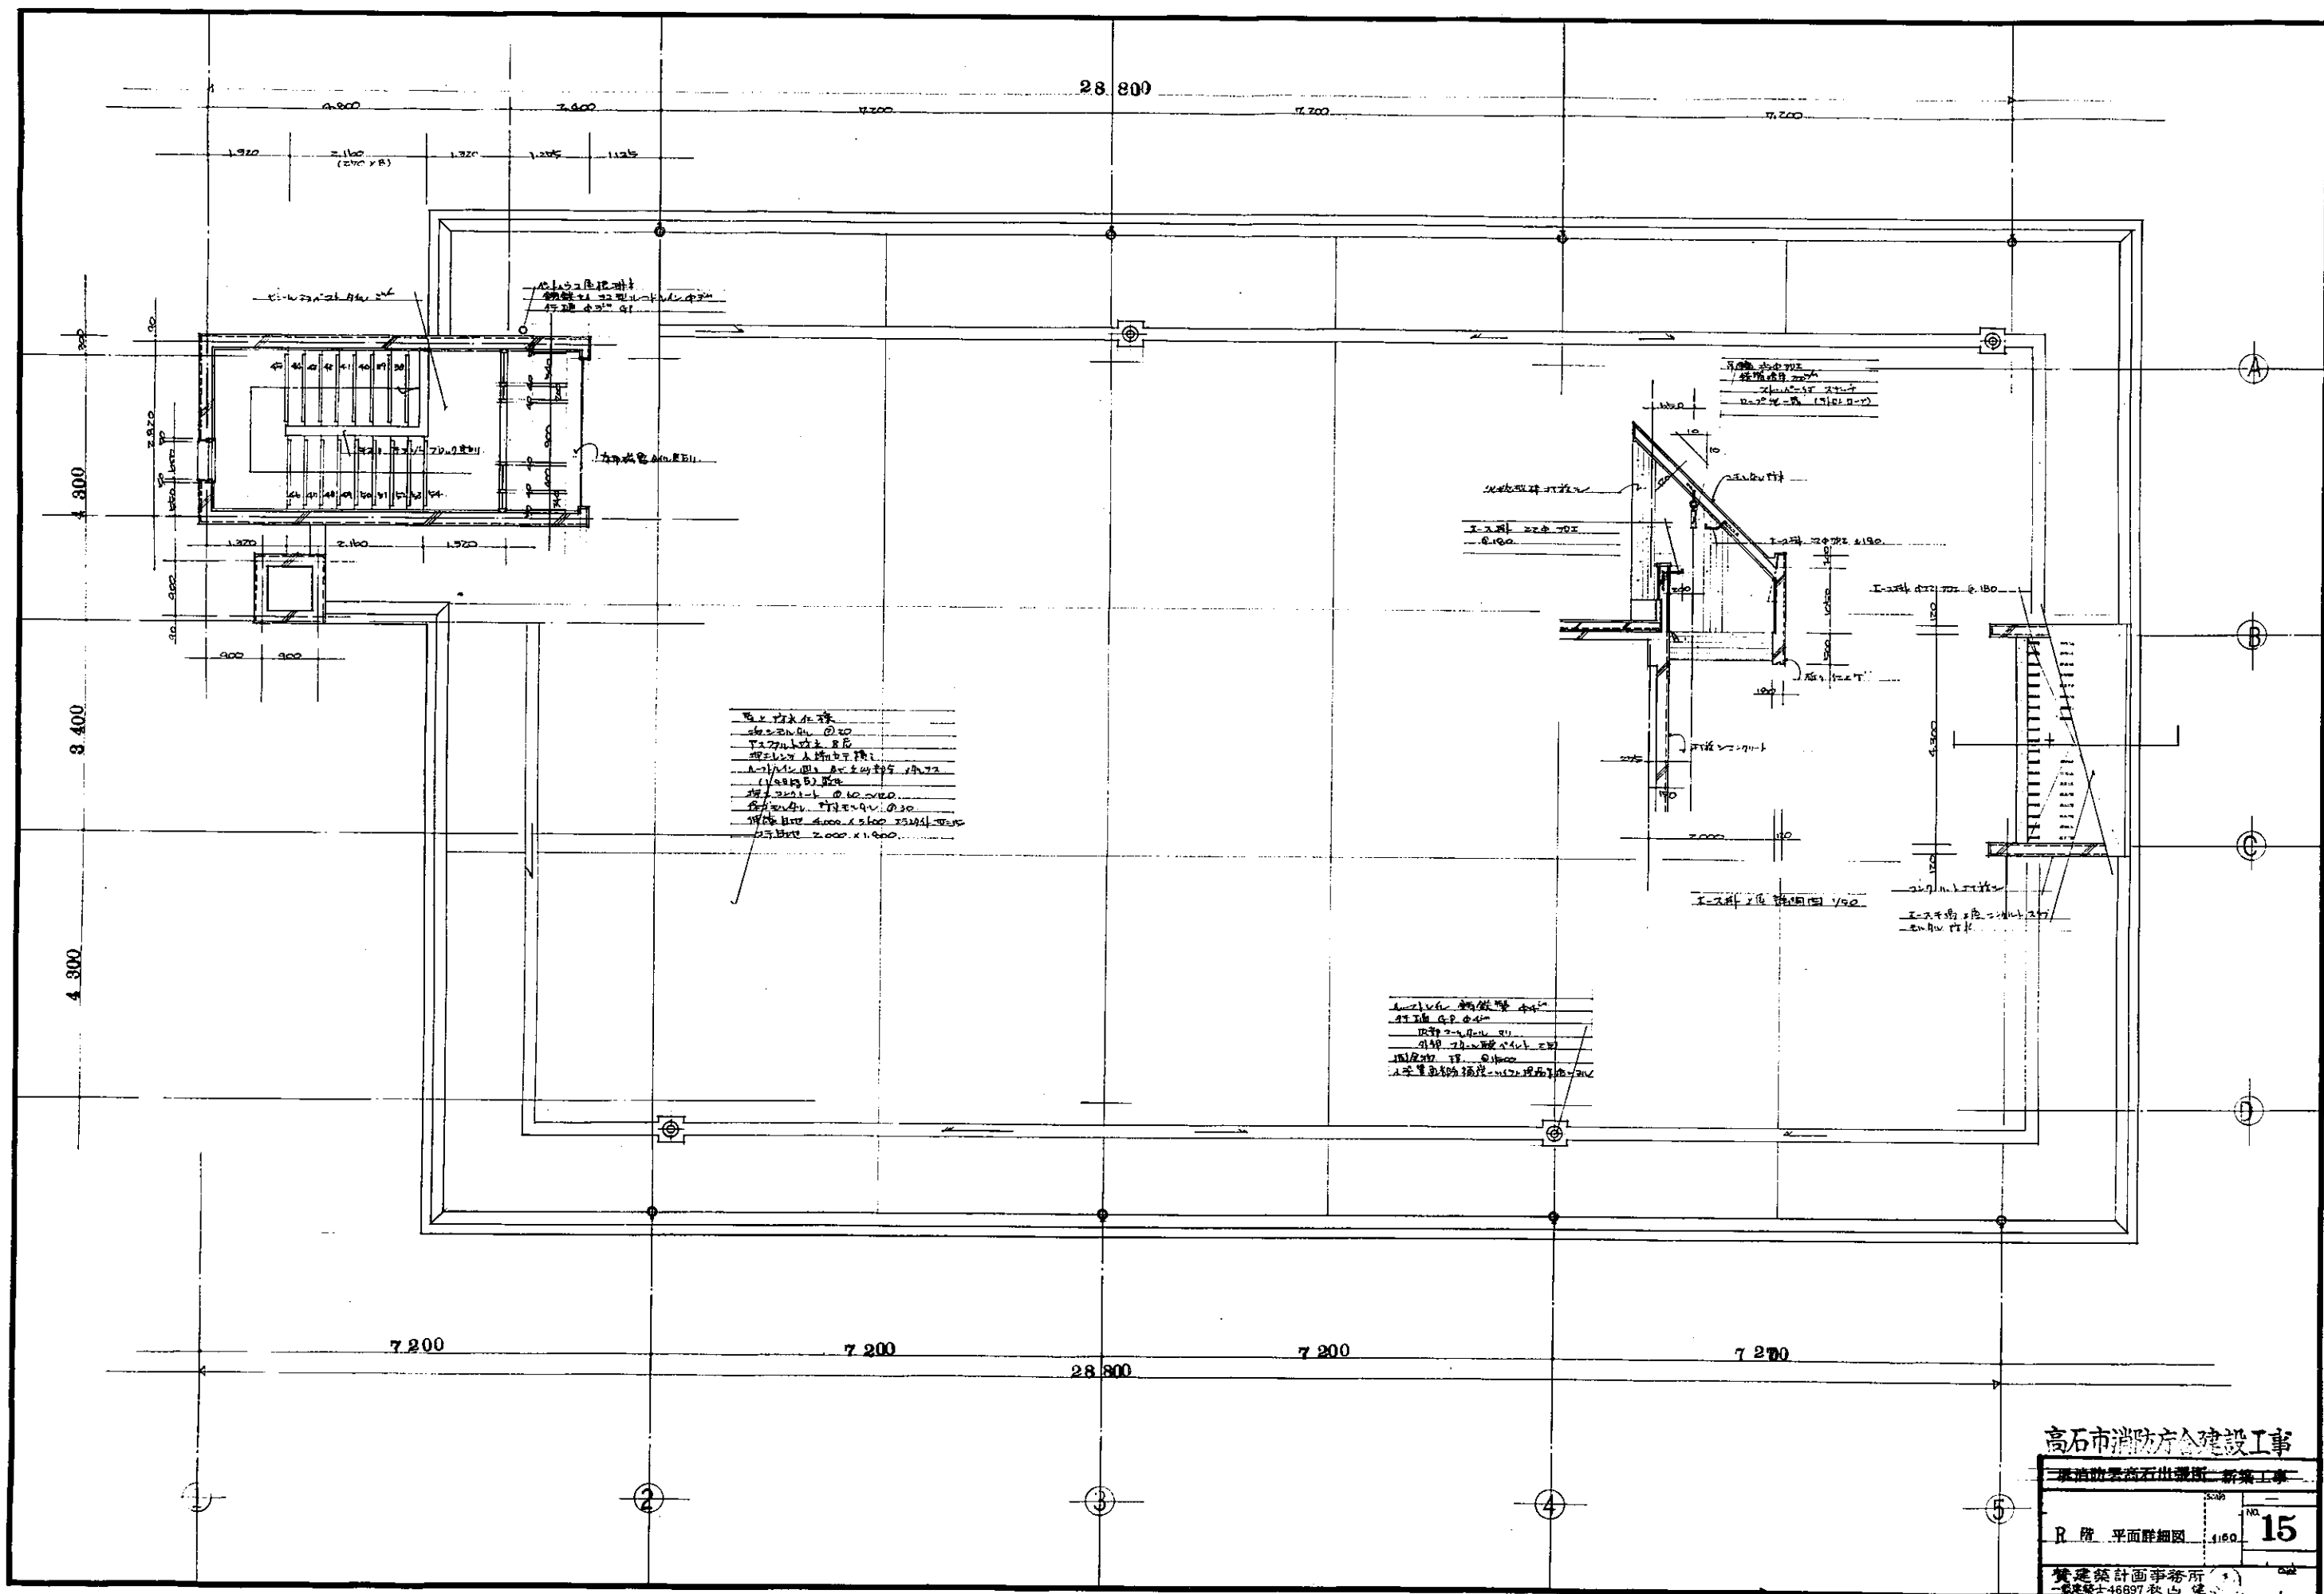


高石市消防庁公建設工事

消防庁高石出張所新築工事

R階 平面詳細図 1/50 15


建築設計事務所

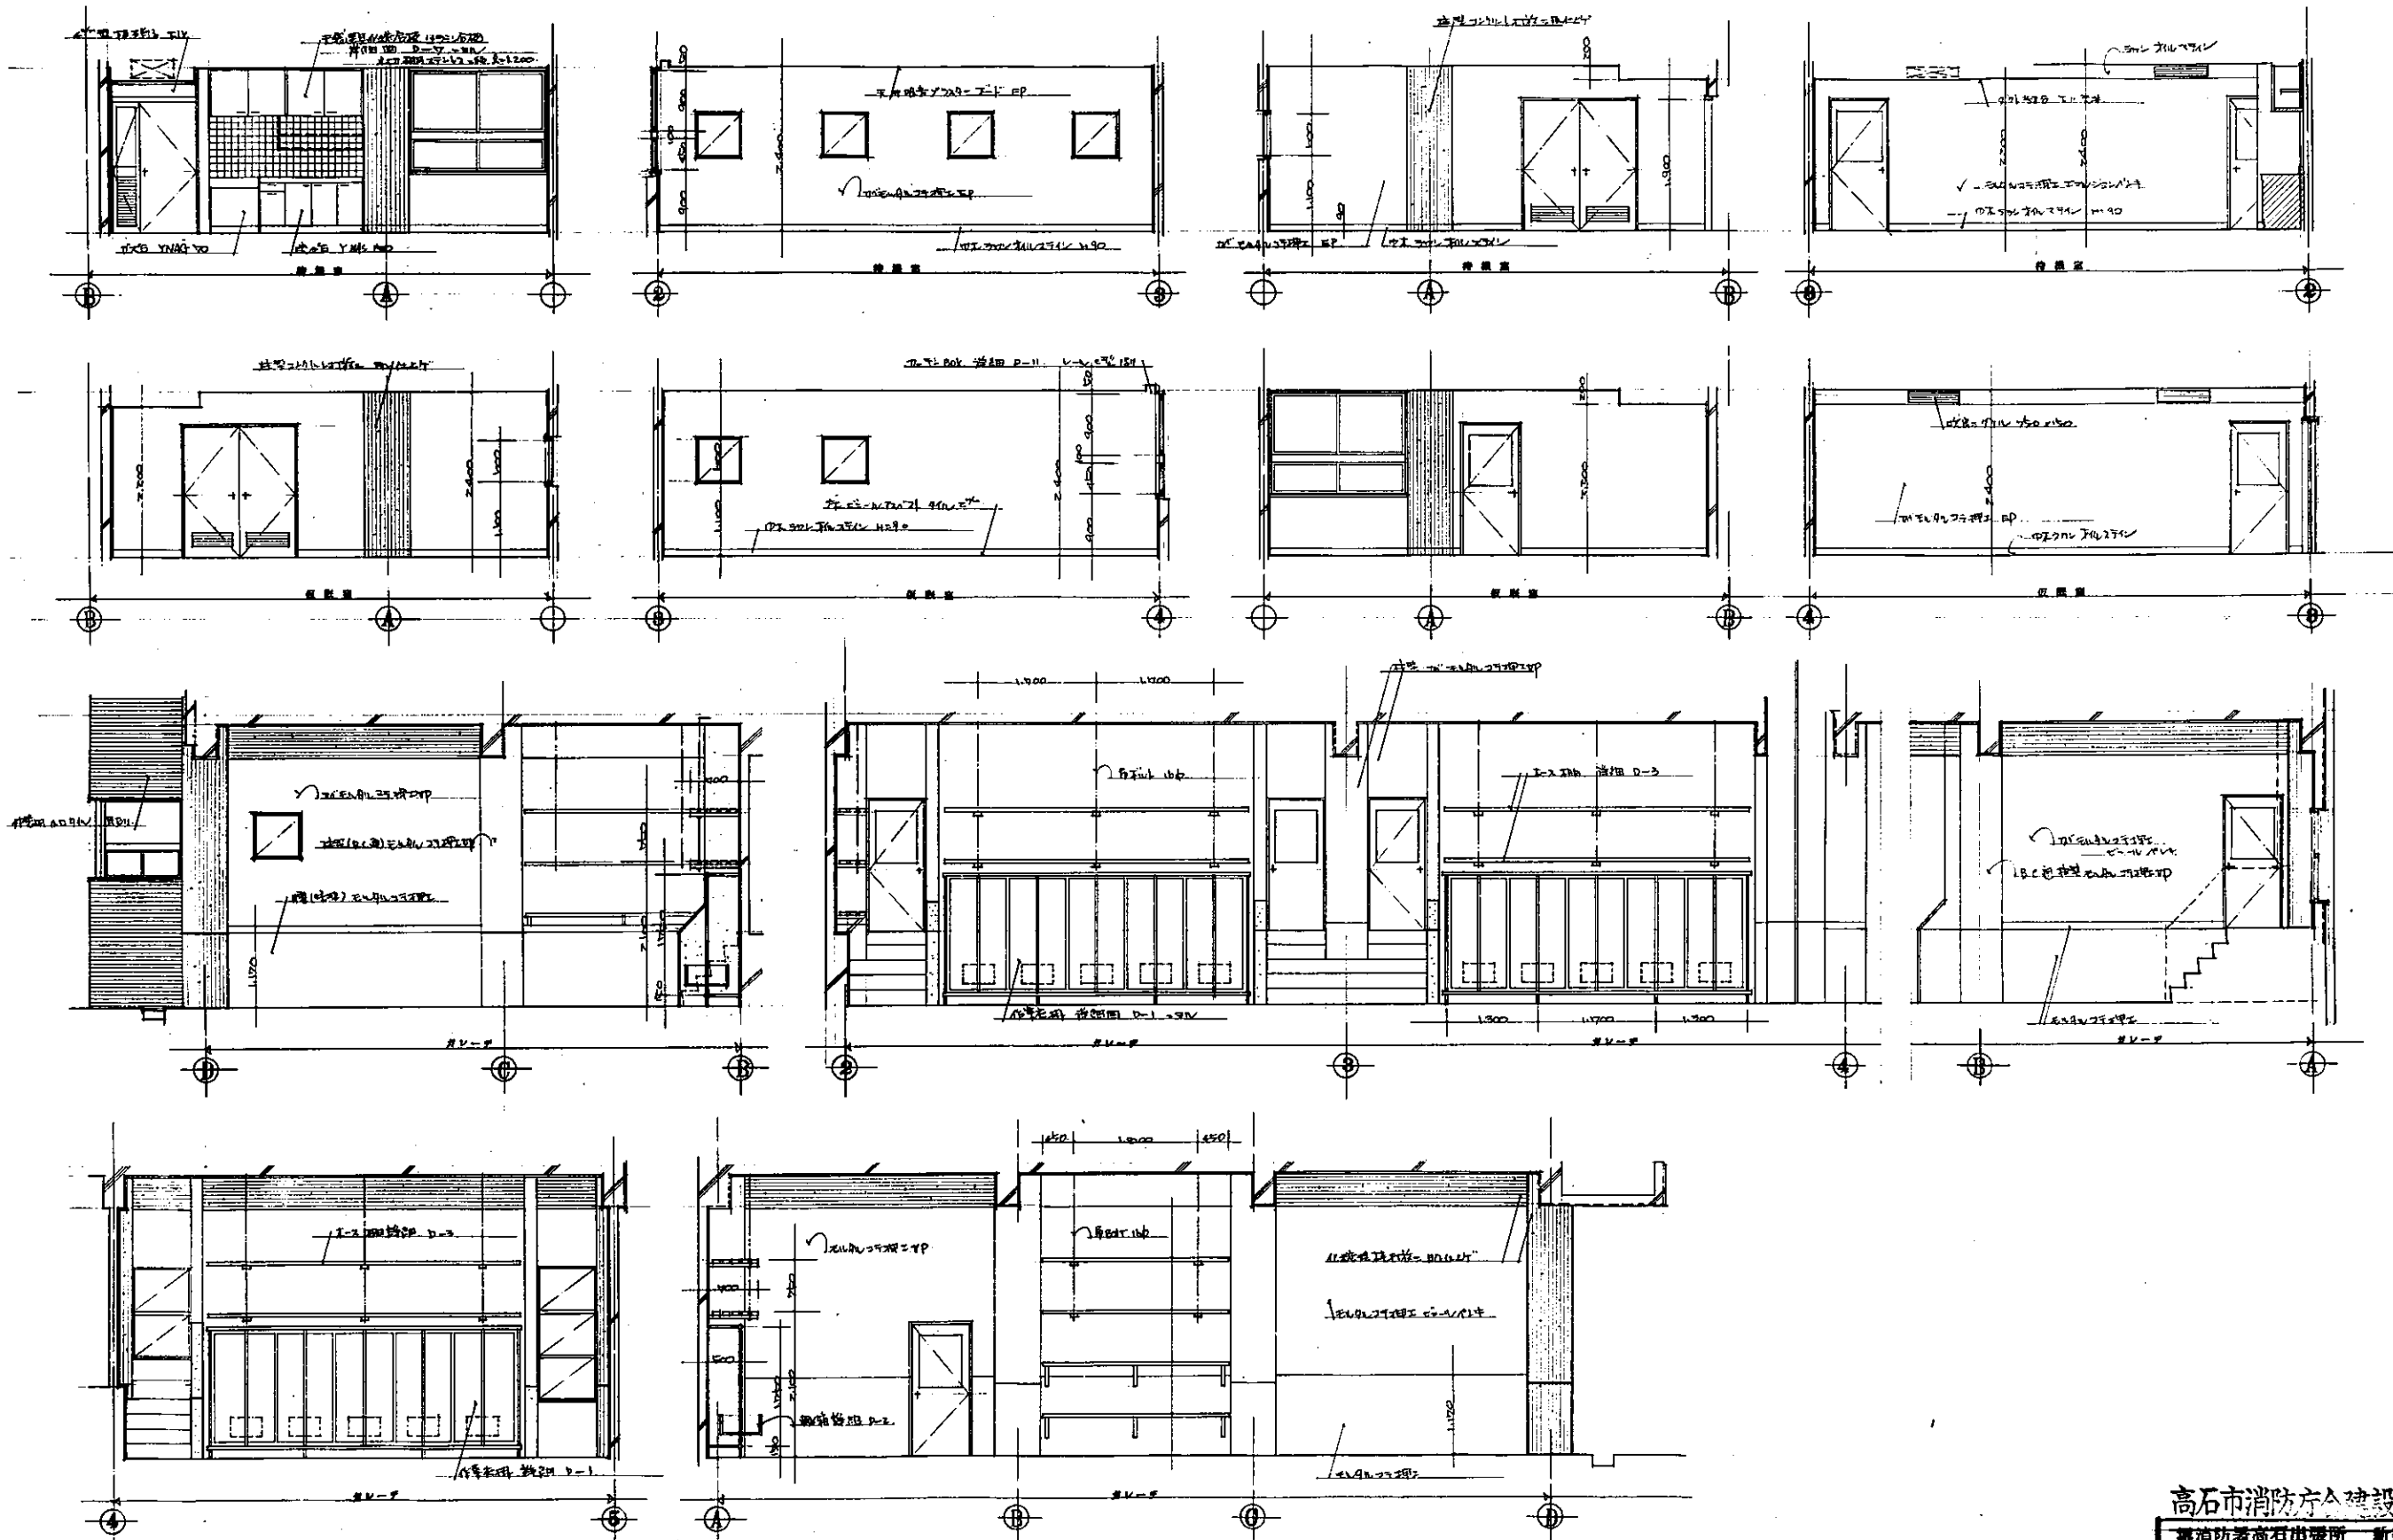

高石市消防庁A建設工事
消防庁高石出張所 新築工事

展開図 第1
1階
建築設計事務所
建築士46897 秋山 健


16

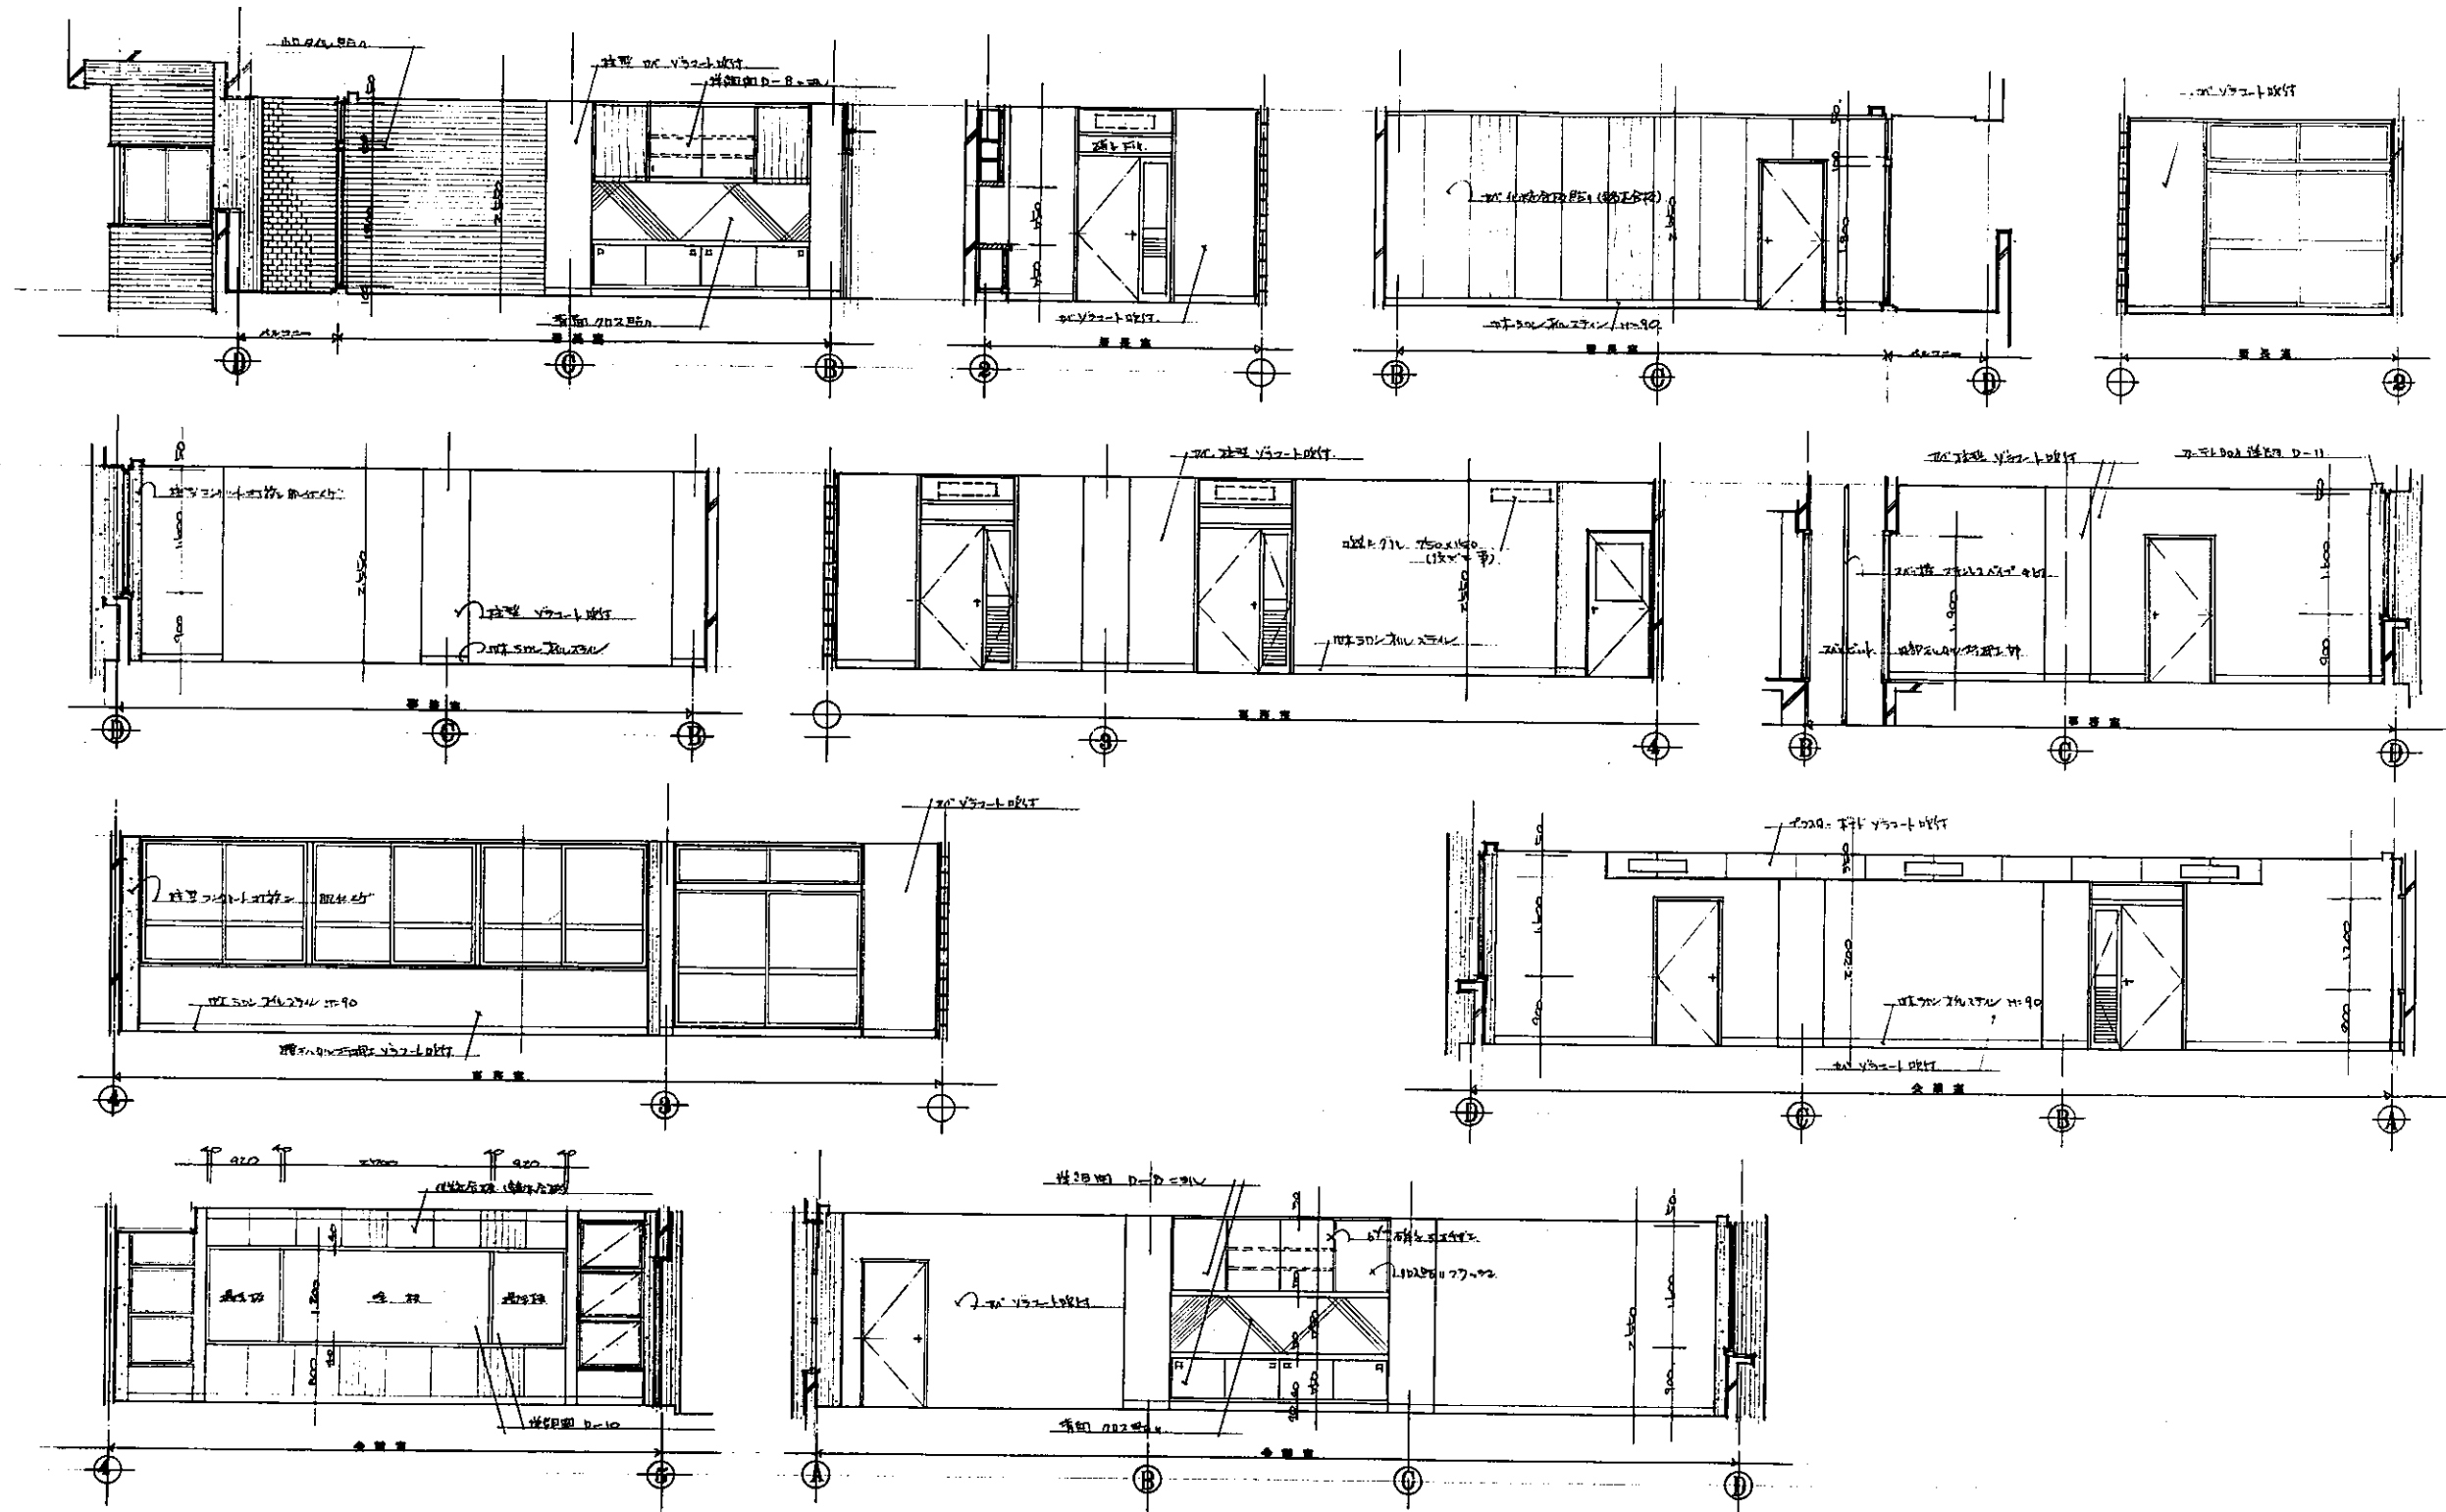

高石市消防庁舎建設工事

消防庁舎新築工事


図面番号	17
2階	
建築設計事務所	
代表者 46897 秋山 隆	

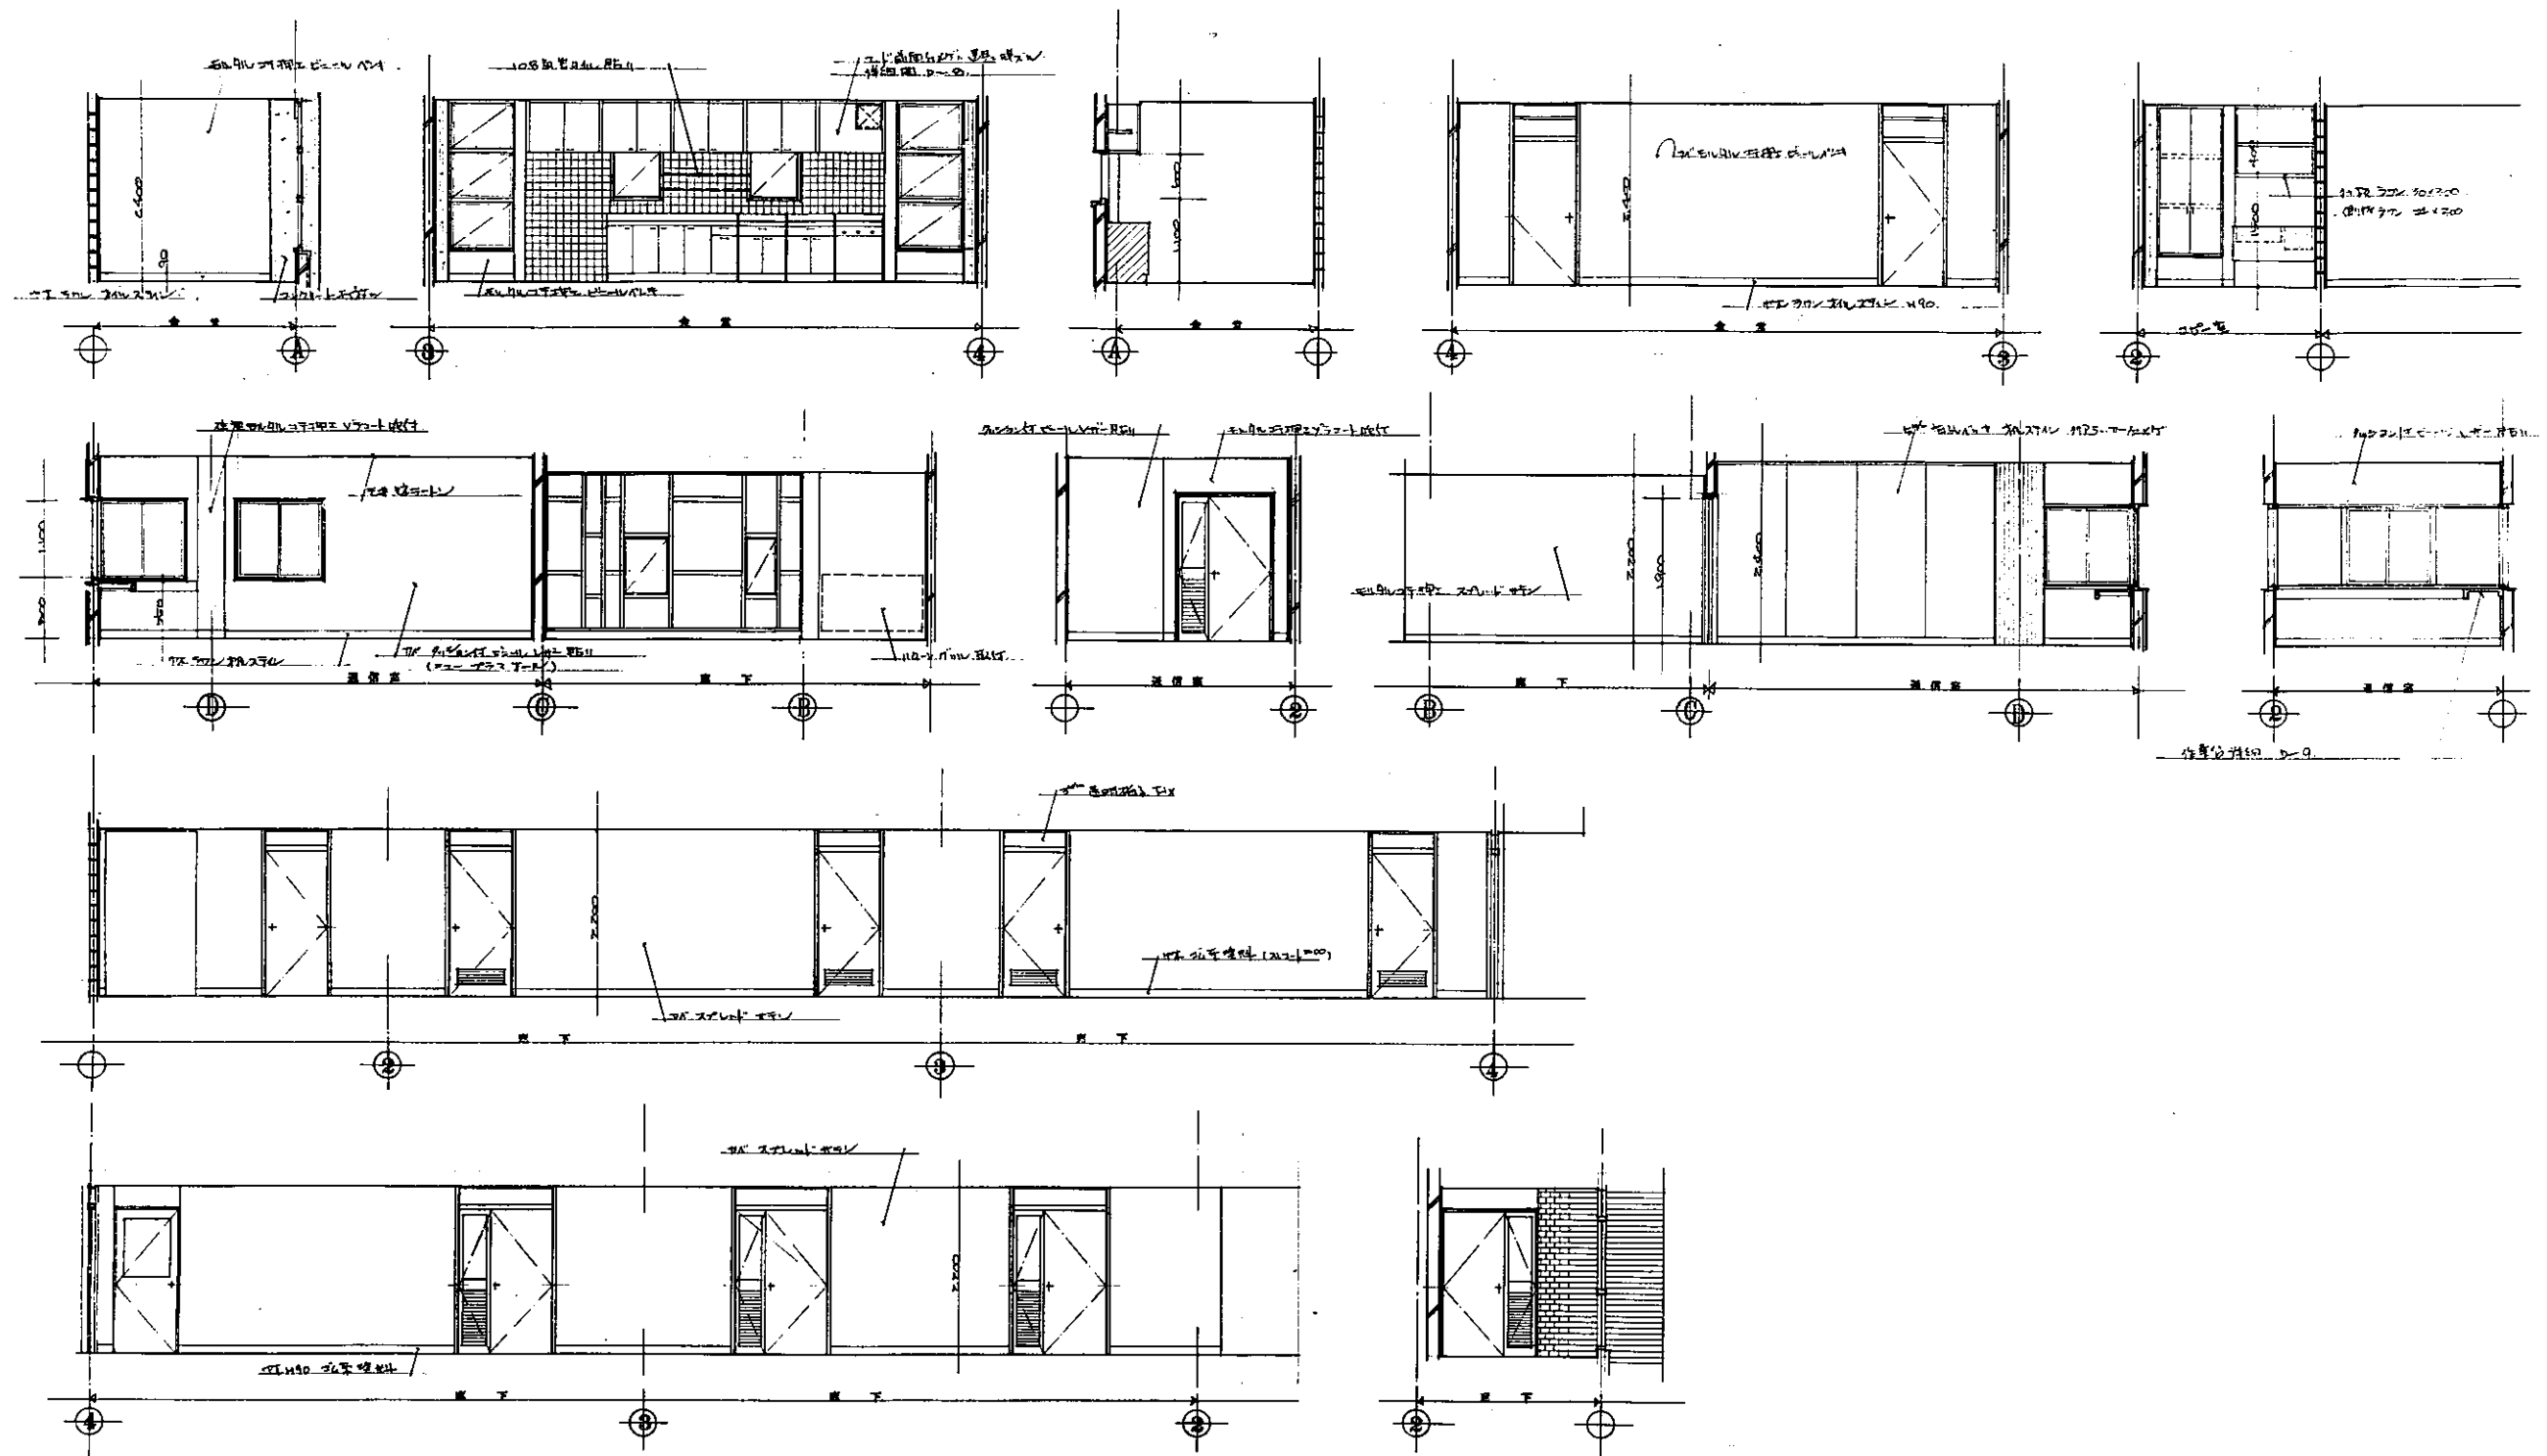

高石市消防庁舎建設工事


消防庁舎高石市消防庁舎新築工事

展開図 18	1:50
2階	
建築設計事務所	
代表者 45897 取山 健	

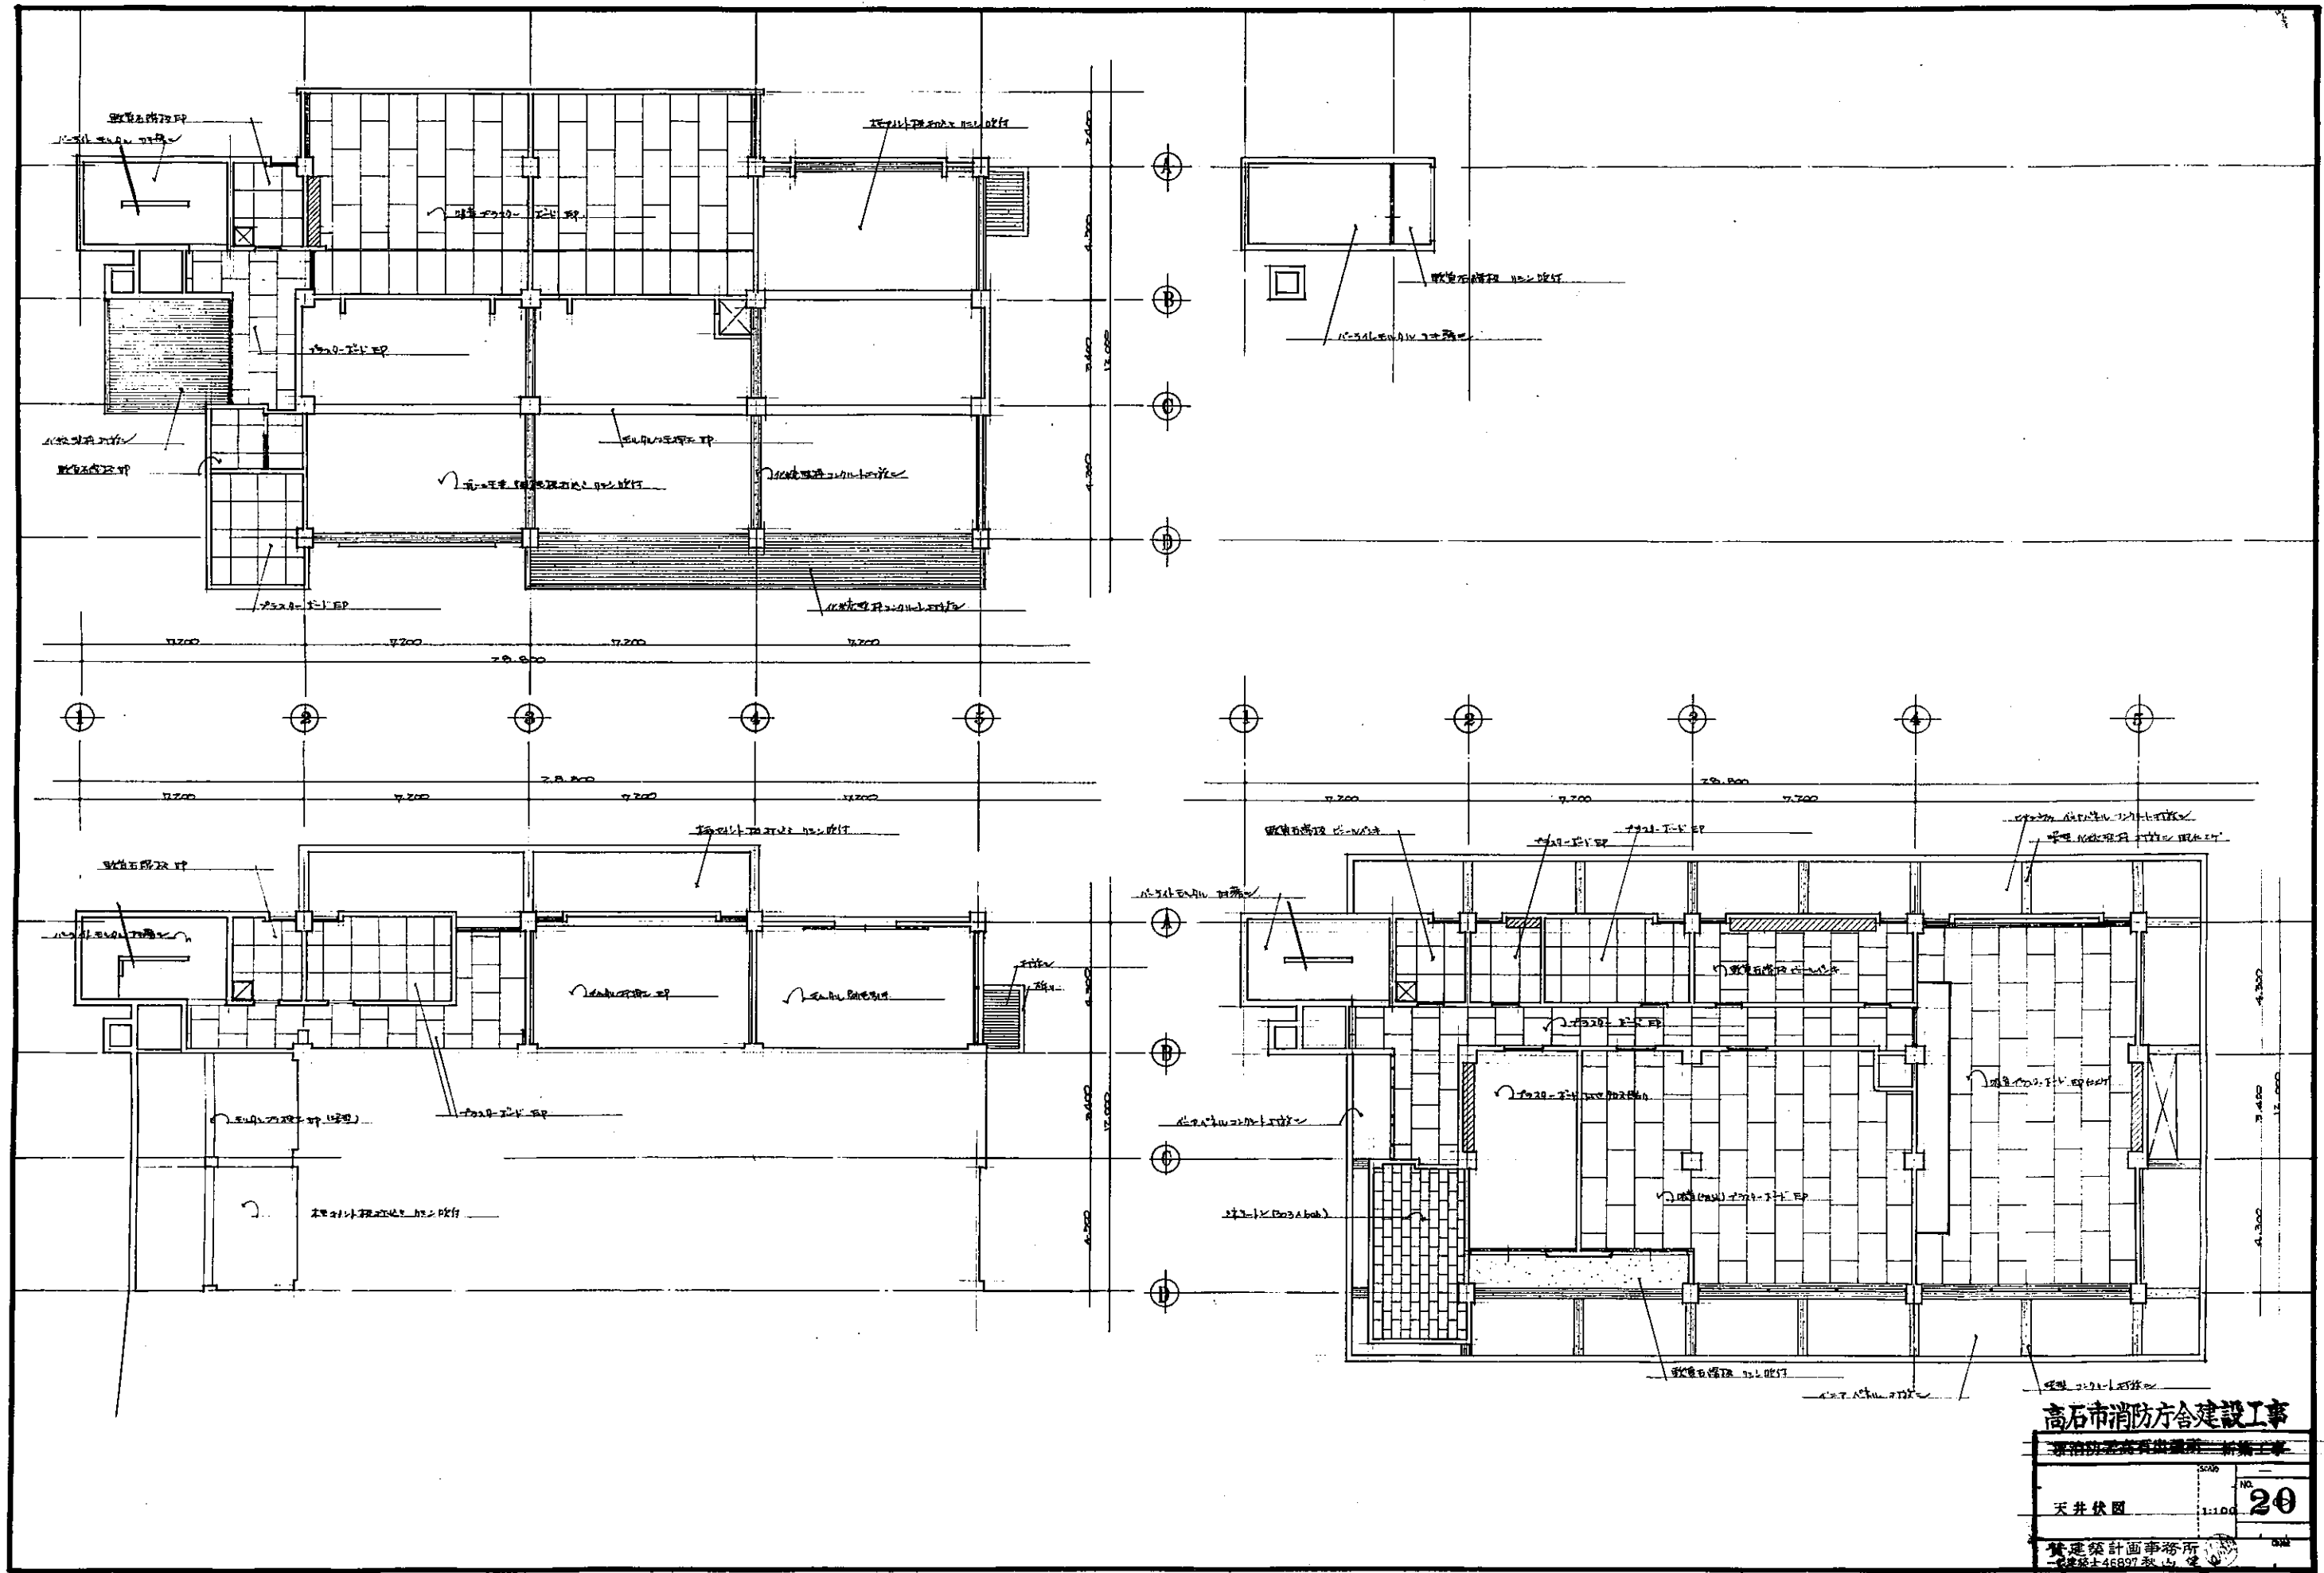

高石市消防方舎建設工事
消防防署舎新築工事

天井伏図	1:100	20
建築設計事務所 代表者 46897 敬山 健		


















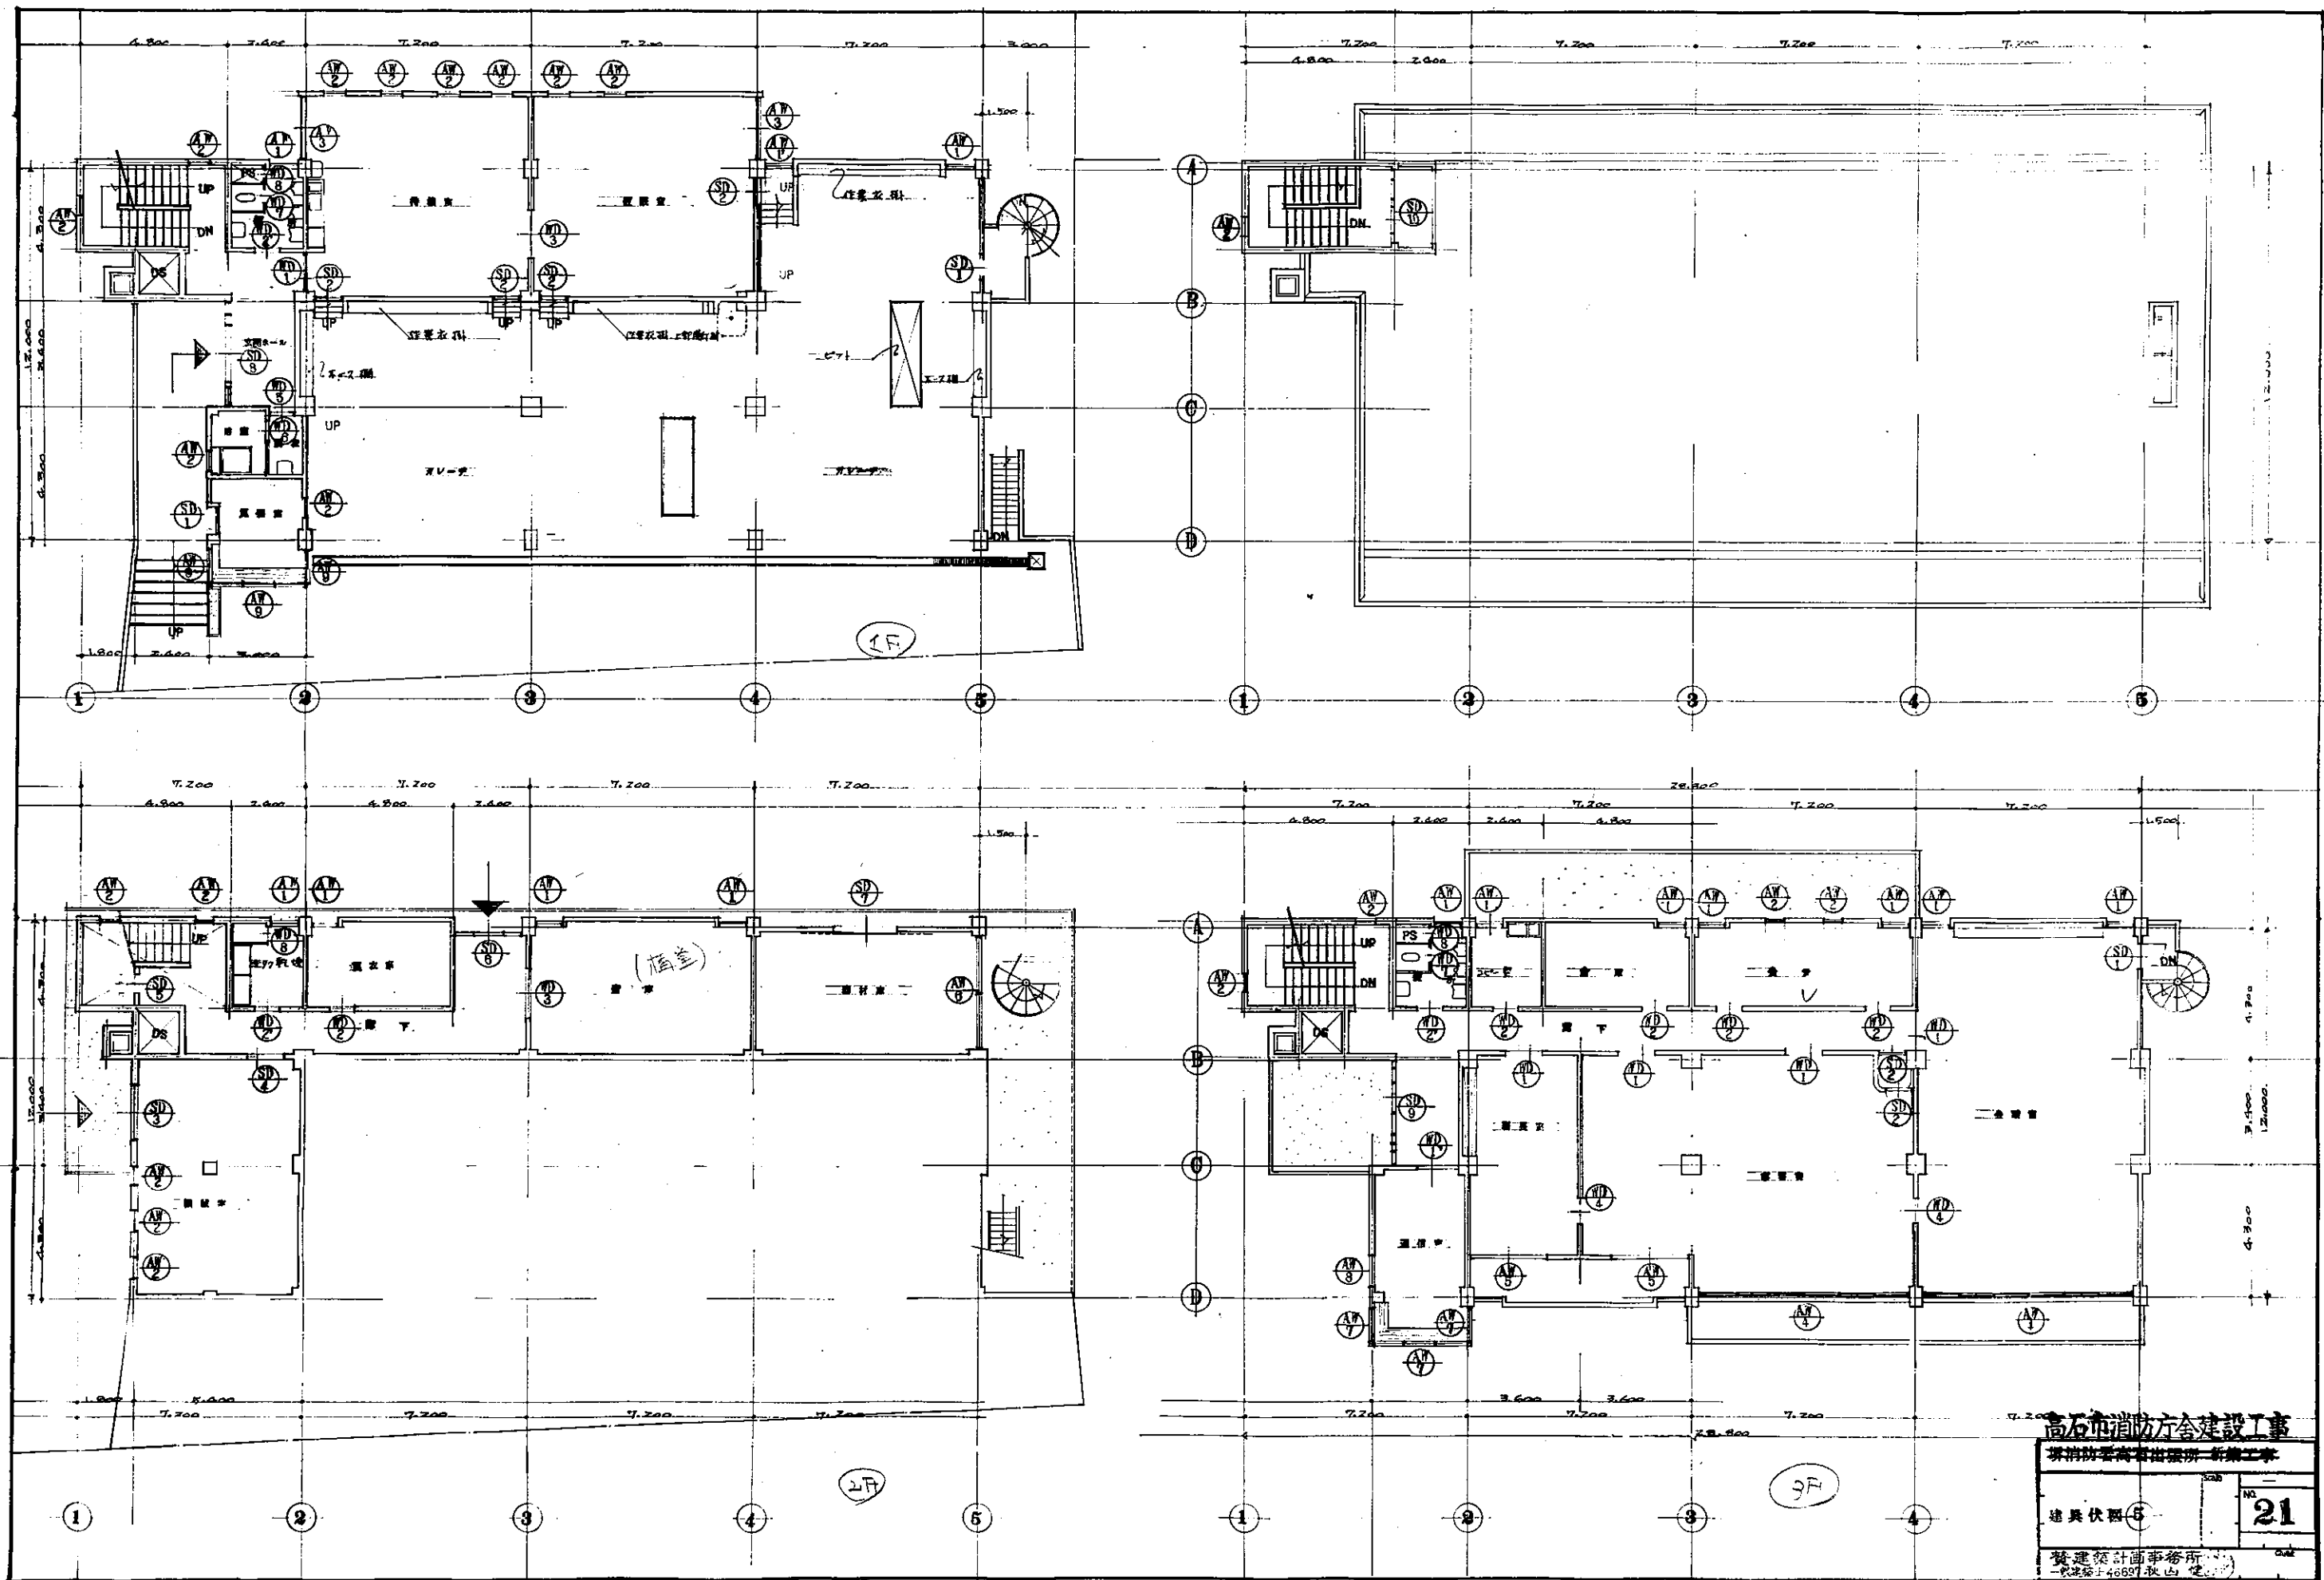









21

建築設計事務所

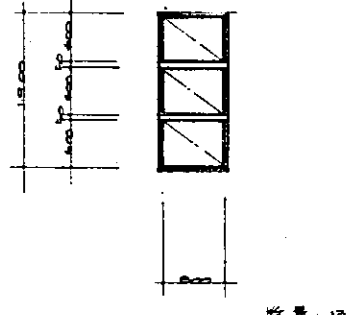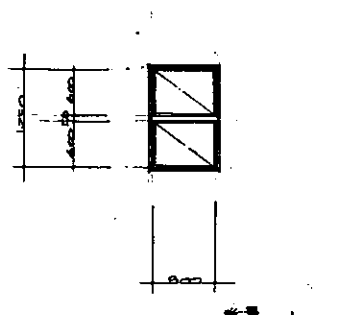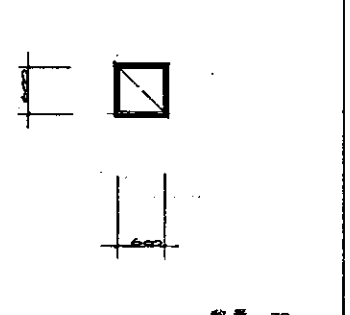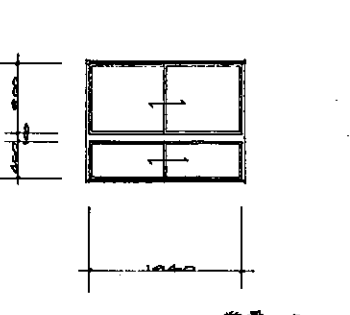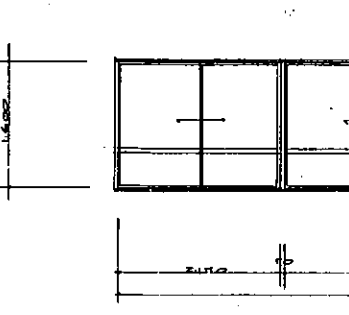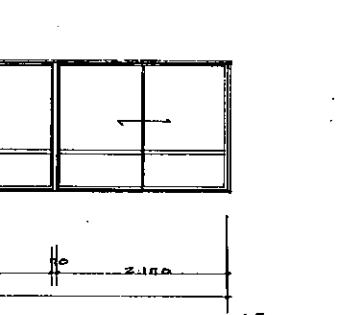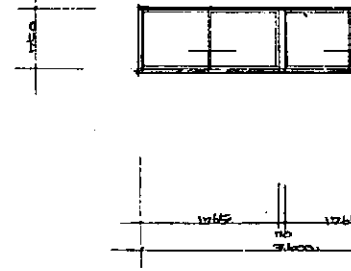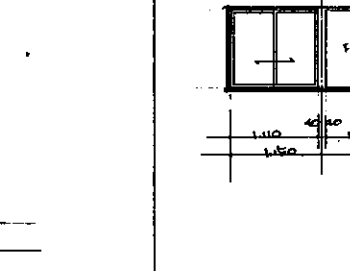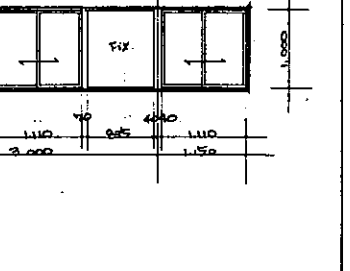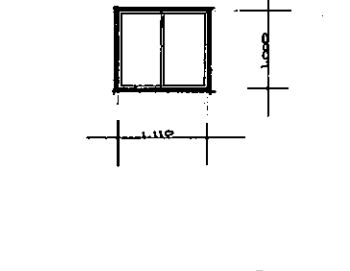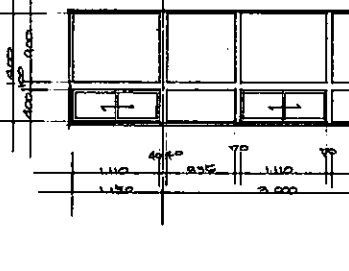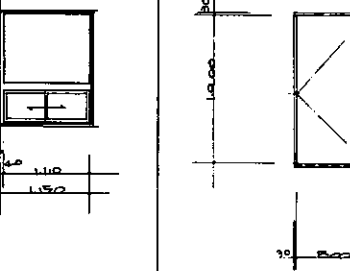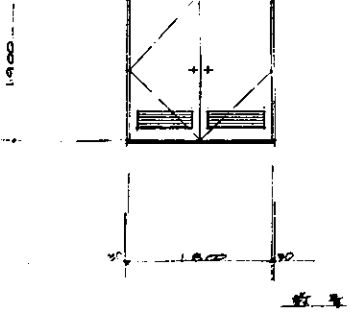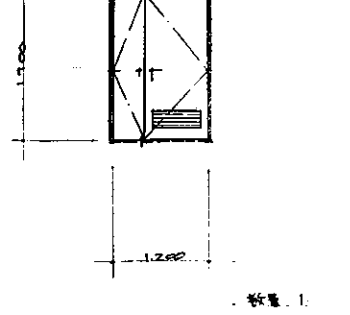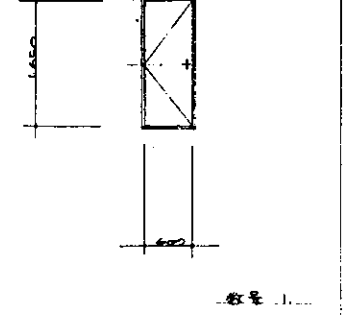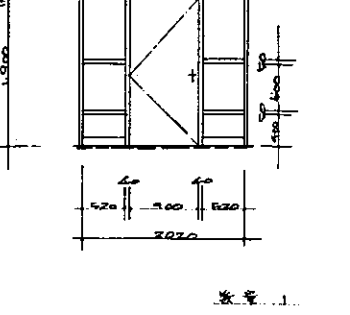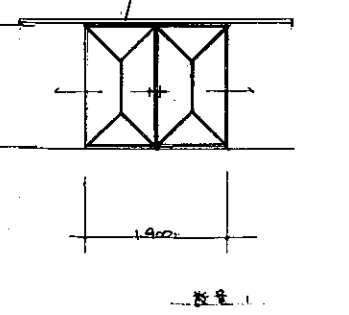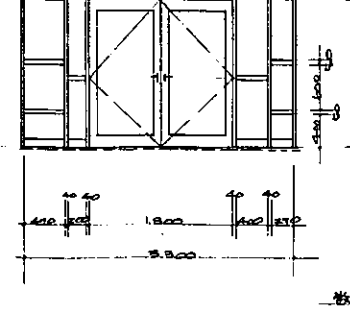[illegible]

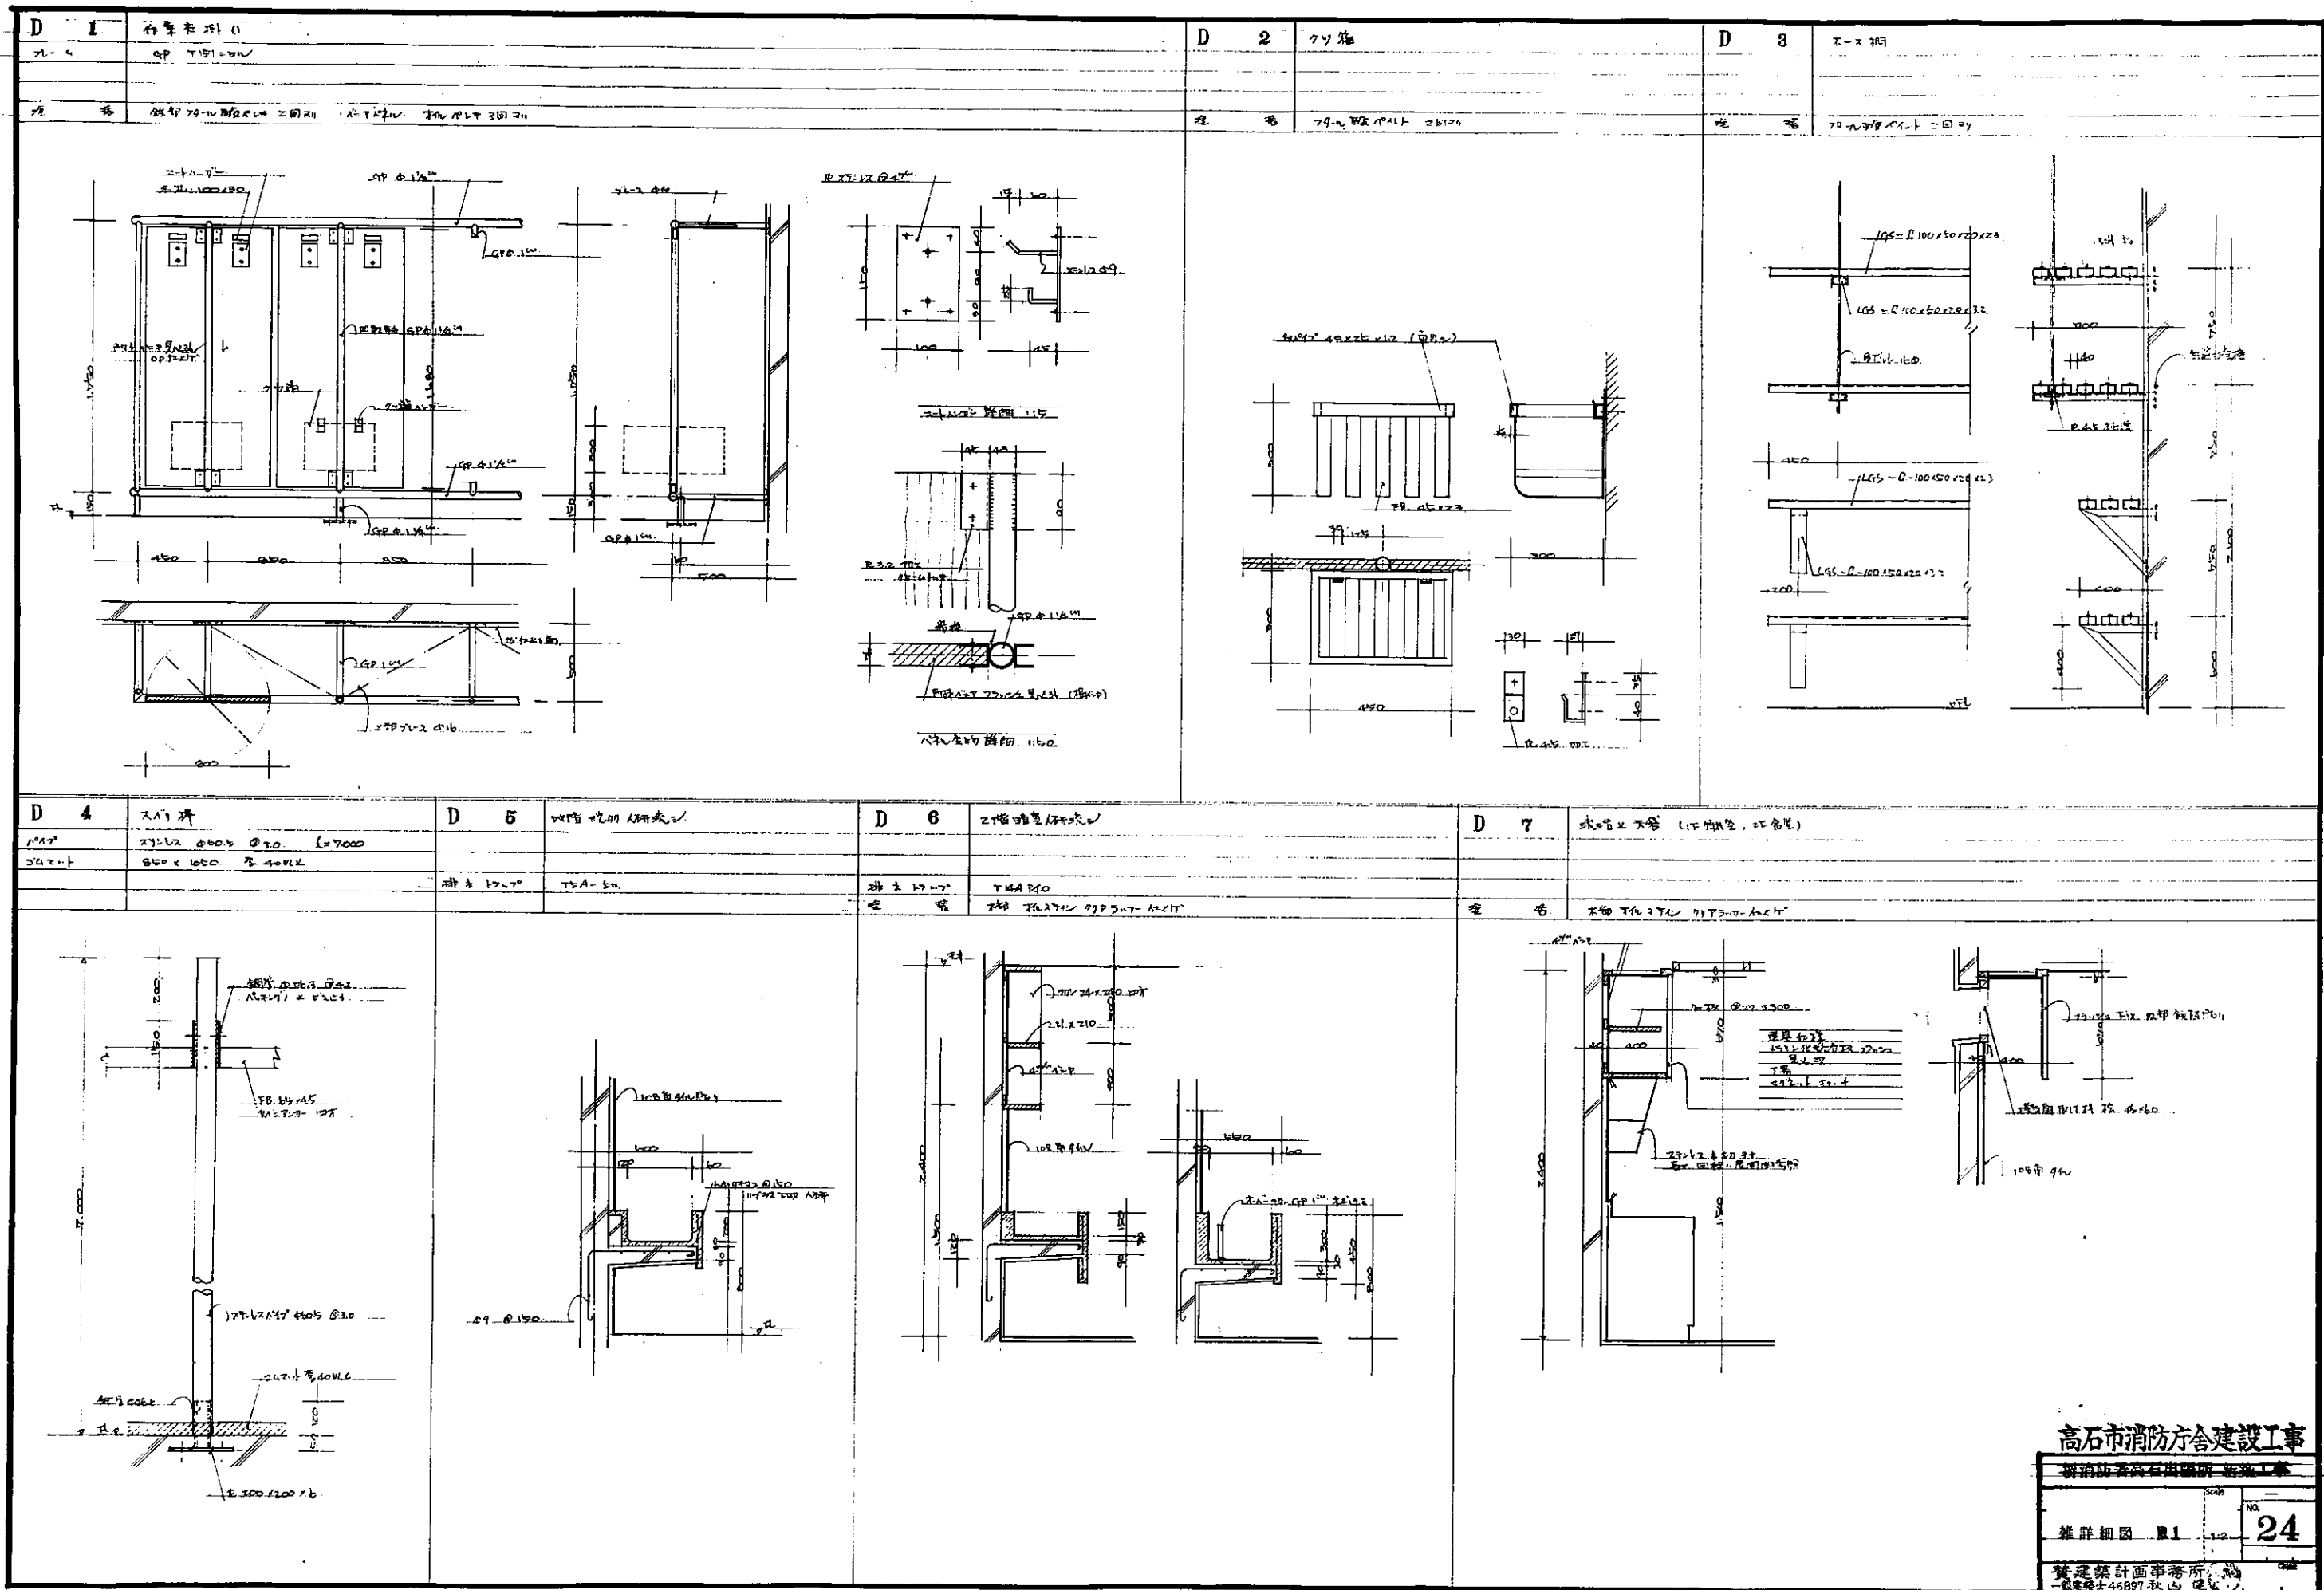

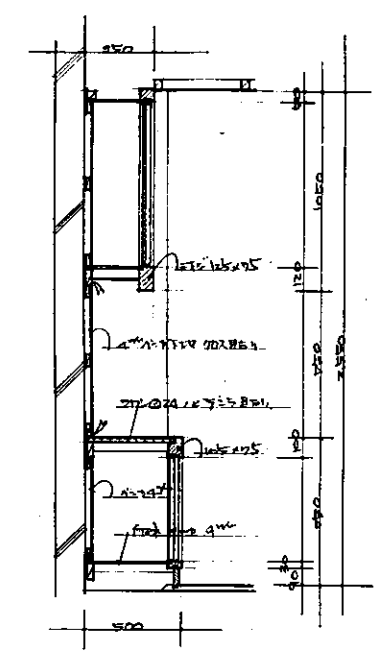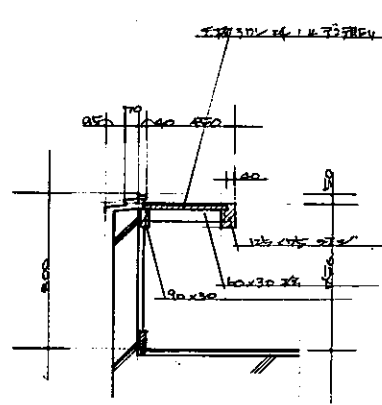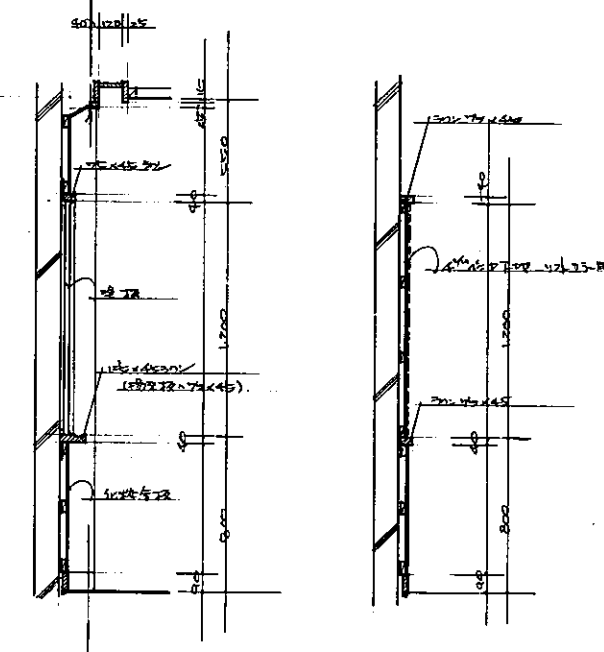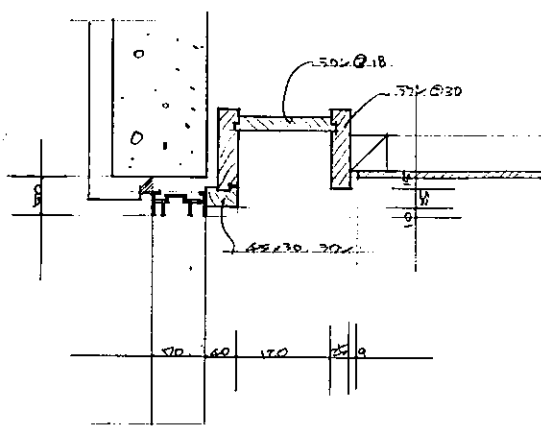
							

高石市消防庁舎建設工事


消防庁舎高石市消防庁舎建設工事

建築計画事務所 25


建築計画事務所 25

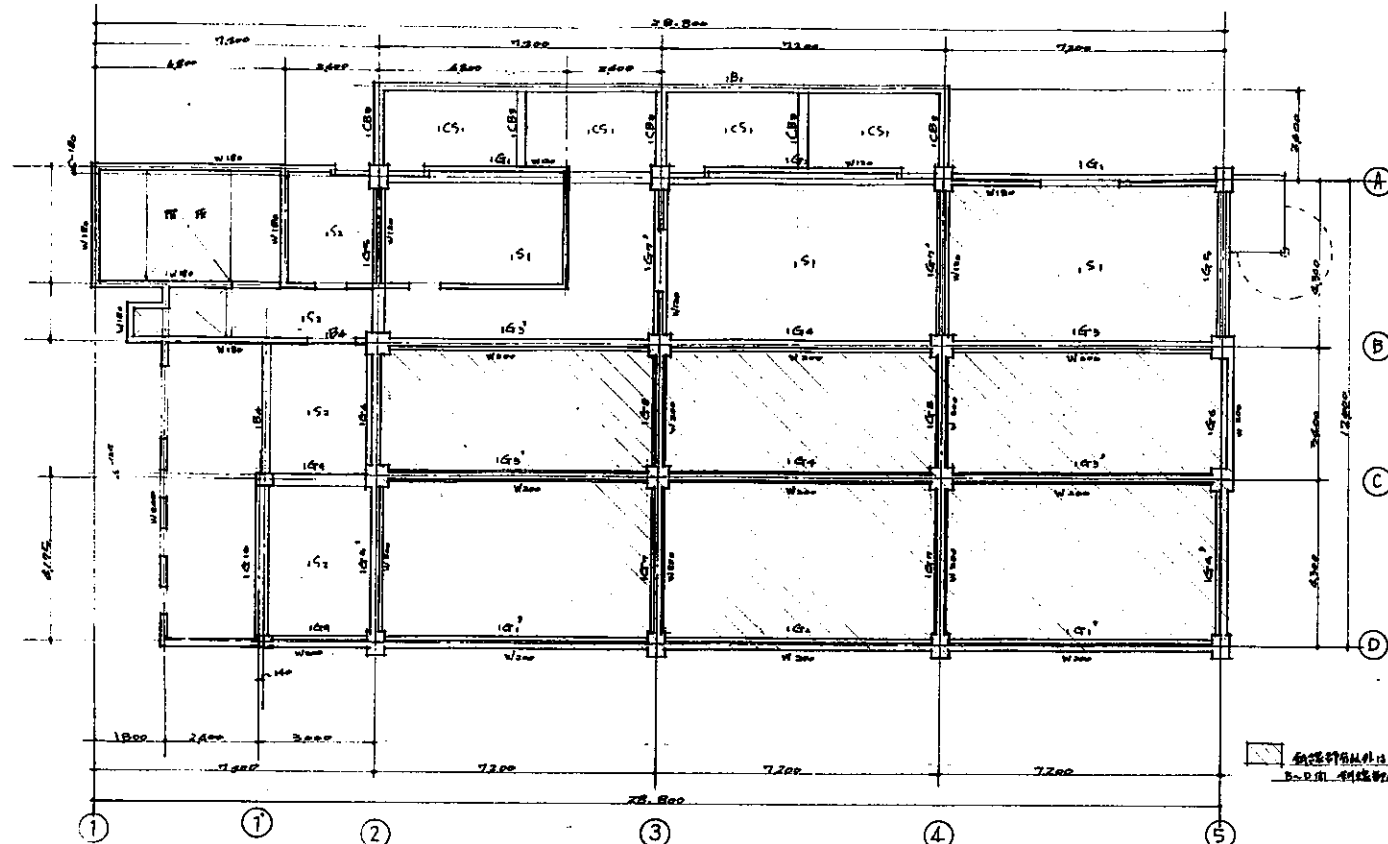


1階 伏図

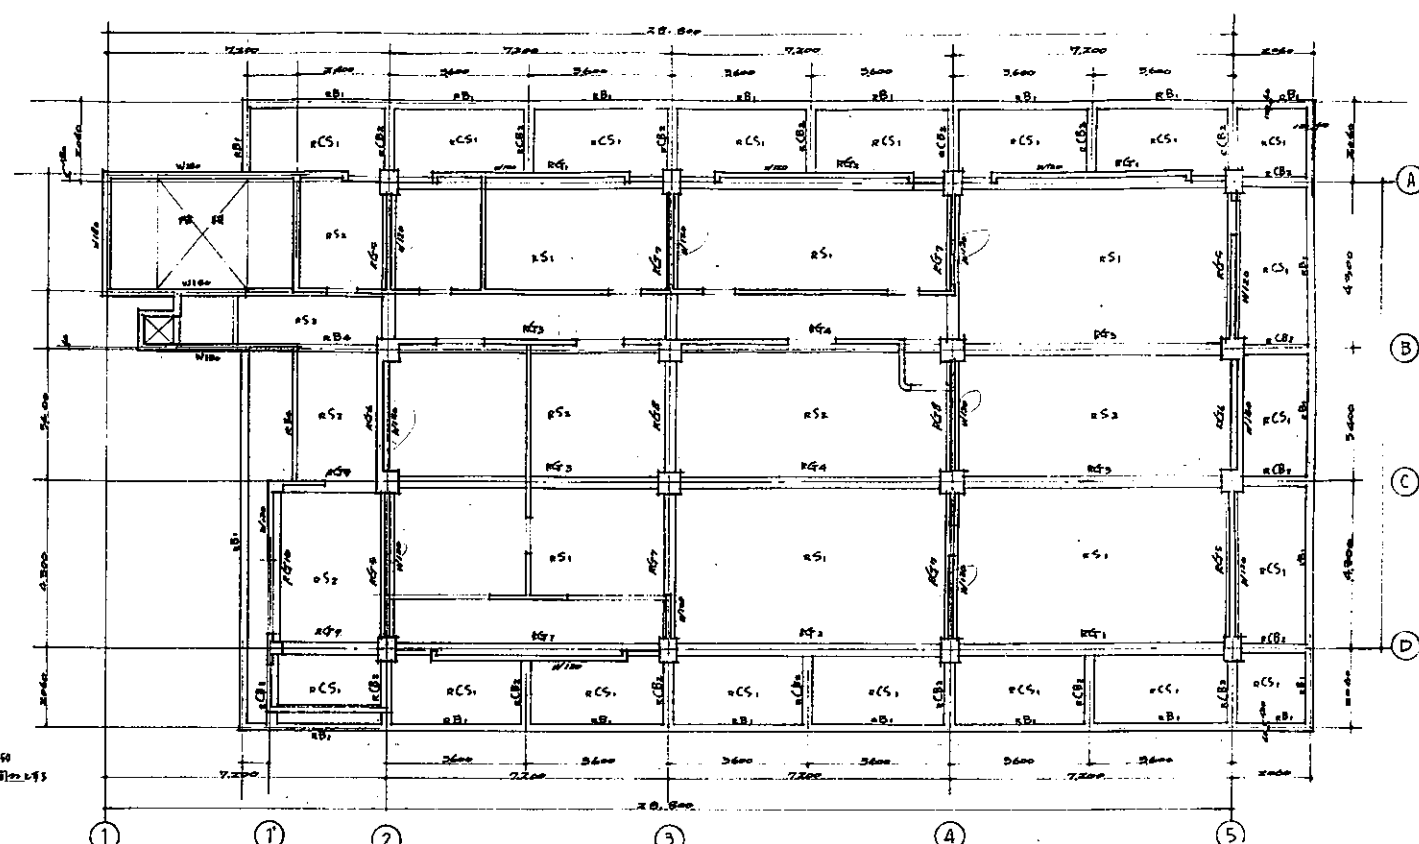

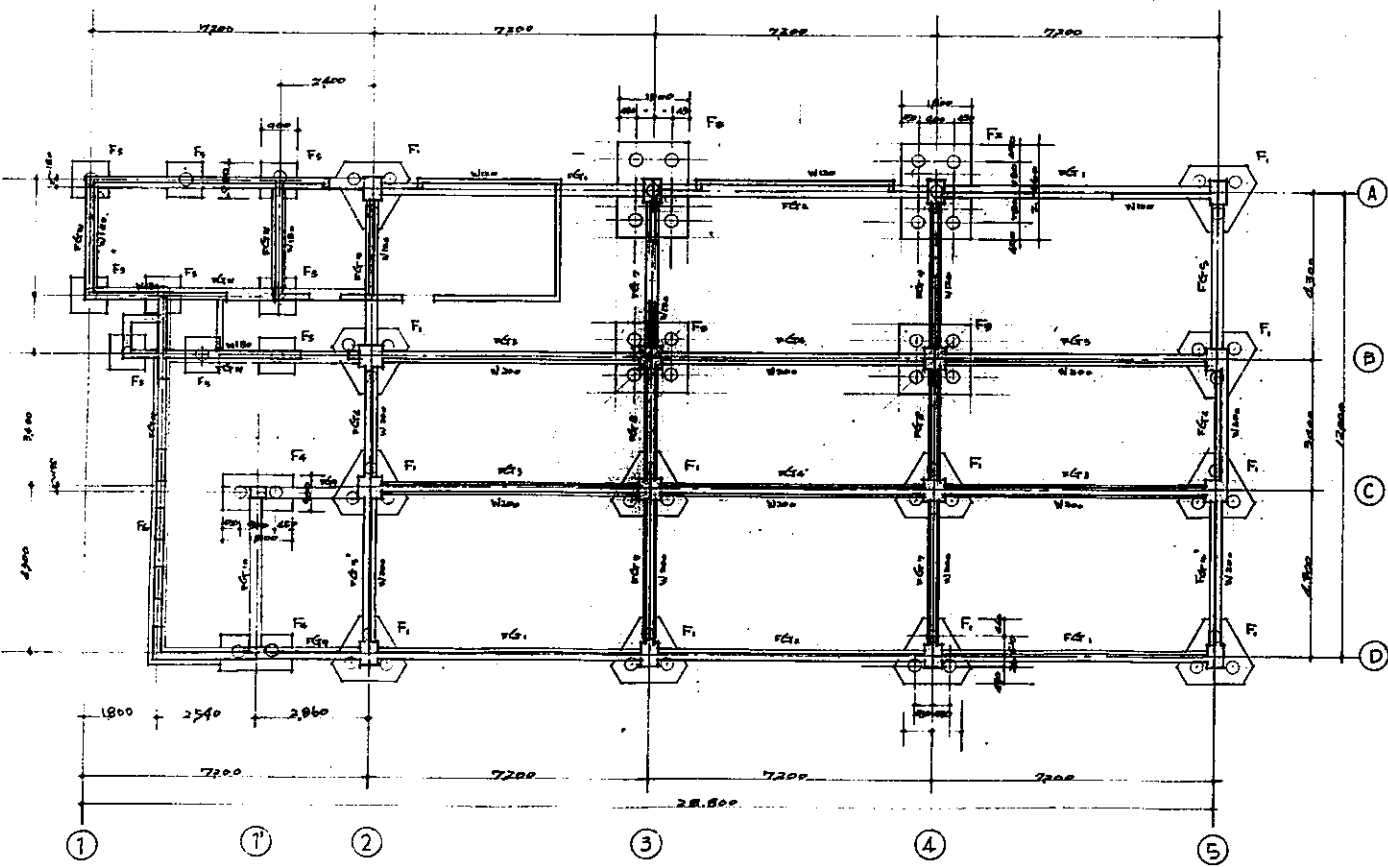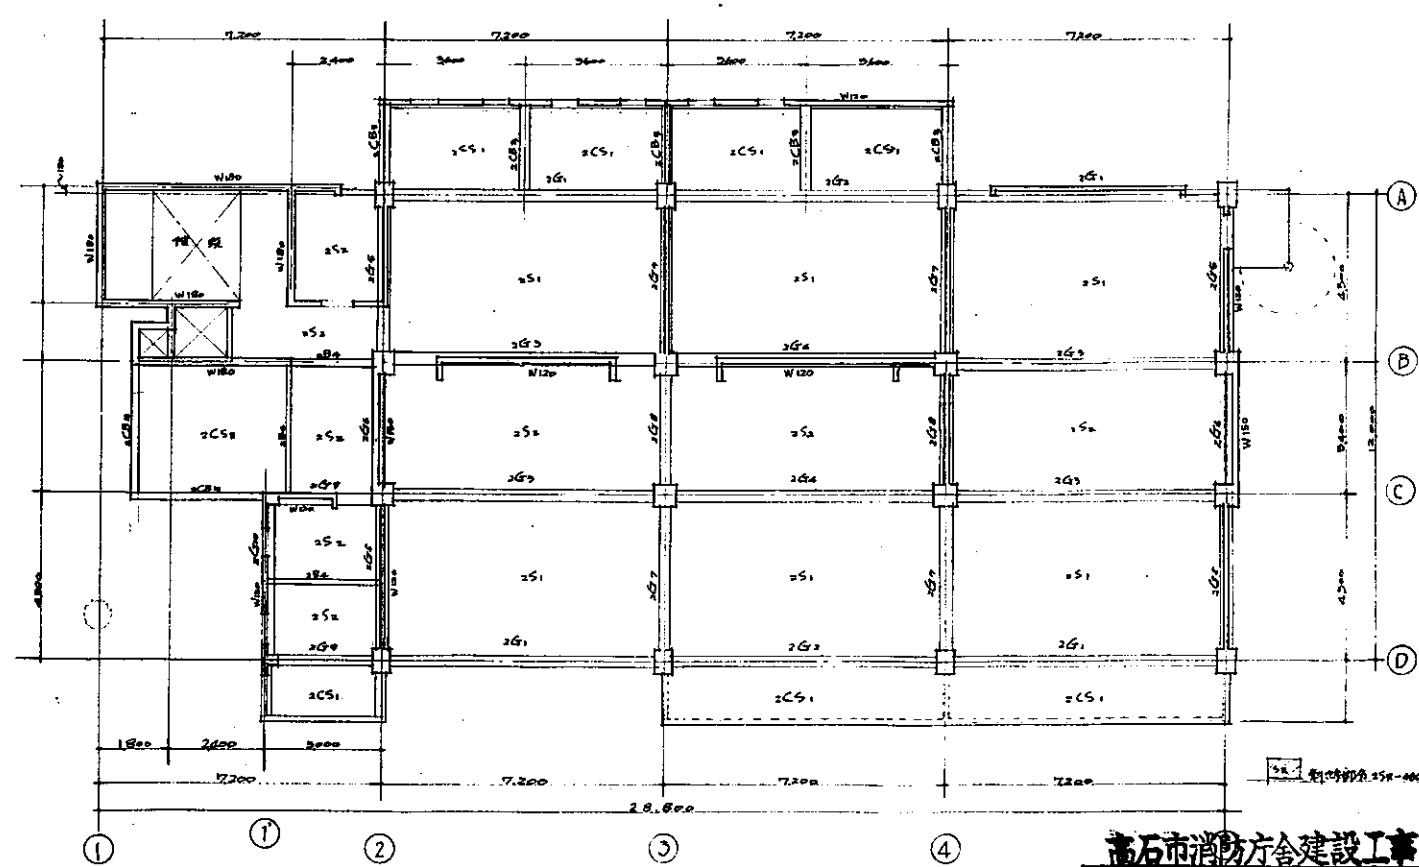

主梁リスト												小梁リスト							
※ 規格: 101 (27-77) 11 90-300E, 112 120E, 113 140E, 114 160E, 1153 20940E, 1154																			

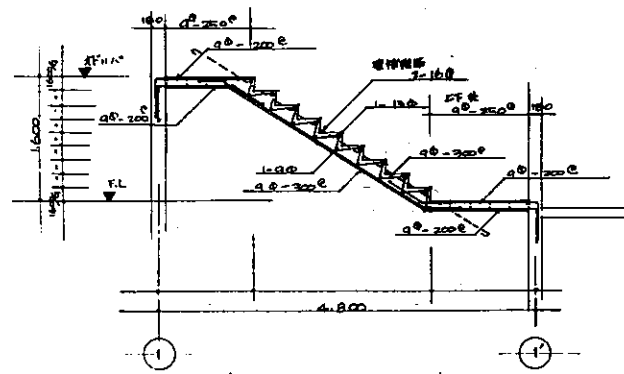


階段配筋図

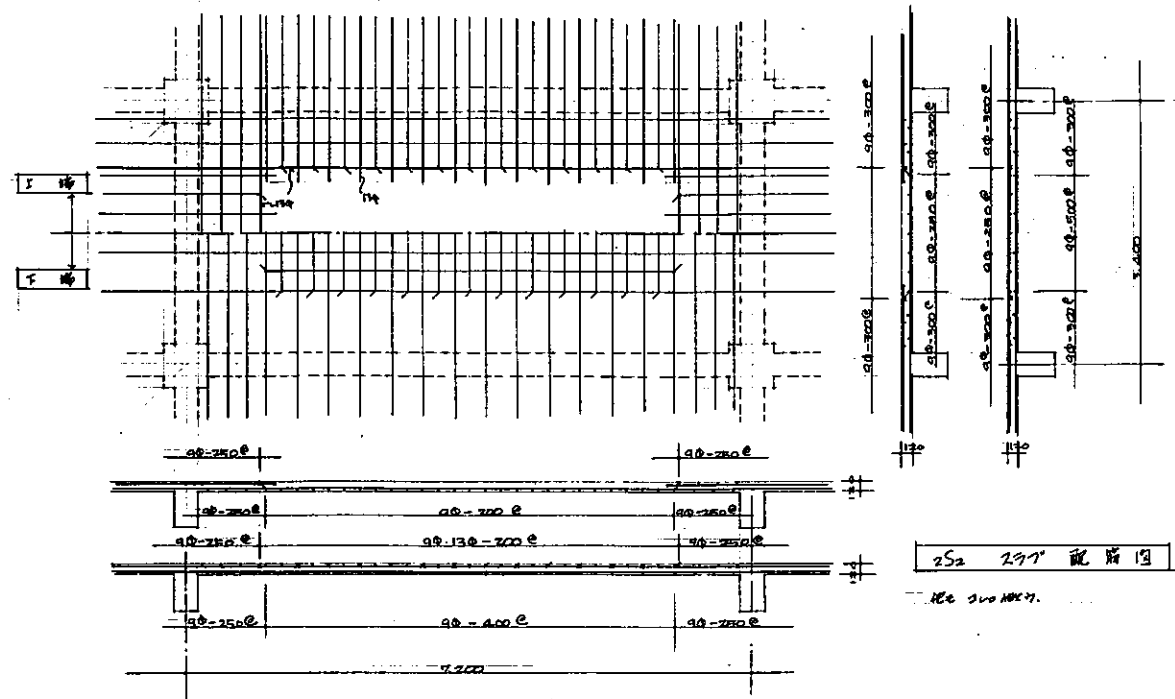


2S2 297 配筋図


		短辺方向		長辺方向	
		端部	中	端部	中
RS1	上端	13φ-150 ⁰	13φ-300 ⁰	9φ13φ-200 ⁰	13φ-400 ⁰
	下端	9φ-300 ⁰	9φ13φ-150 ⁰	9φ-400 ⁰	9φ-200 ⁰
2S1・1S1	上端	9φ13φ-150 ⁰		9φ13φ-200 ⁰	
	下端	9φ-300 ⁰	9φ-150 ⁰	9φ-400 ⁰	9φ-200 ⁰
RS2	上端	9φ13φ-200 ⁰	13φ-400 ⁰	9φ-200 ⁰	9φ-400 ⁰
	下端	9φ-400 ⁰	9φ-200 ⁰	9φ-400 ⁰	9φ-200 ⁰
2S2・1S2	上端	9φ13φ-200 ⁰		9φ-250 ⁰	
	下端	9φ-400 ⁰	9φ-200 ⁰	9φ-500 ⁰	9φ-250 ⁰
CS1	上端	9φ-200 ⁰	9φ-400 ⁰	9φ-300 ⁰	9φ-600 ⁰
	下端	9φ-400 ⁰	9φ-200 ⁰	9φ-600 ⁰	9φ-300 ⁰
CS2	上端	9φ-200 ⁰		9φ-300 ⁰	
	下端	9φ-400 ⁰	9φ-200 ⁰	9φ-600 ⁰	9φ-300 ⁰
2CS3	上端	9φ-200 ⁰		9φ-250 ⁰	
	下端	9φ-400 ⁰	9φ-200 ⁰	9φ-500 ⁰	9φ-250 ⁰
土向	上端	9φ-200 ⁰			
	下端	9φ-200 ⁰		9φ-250 ⁰	

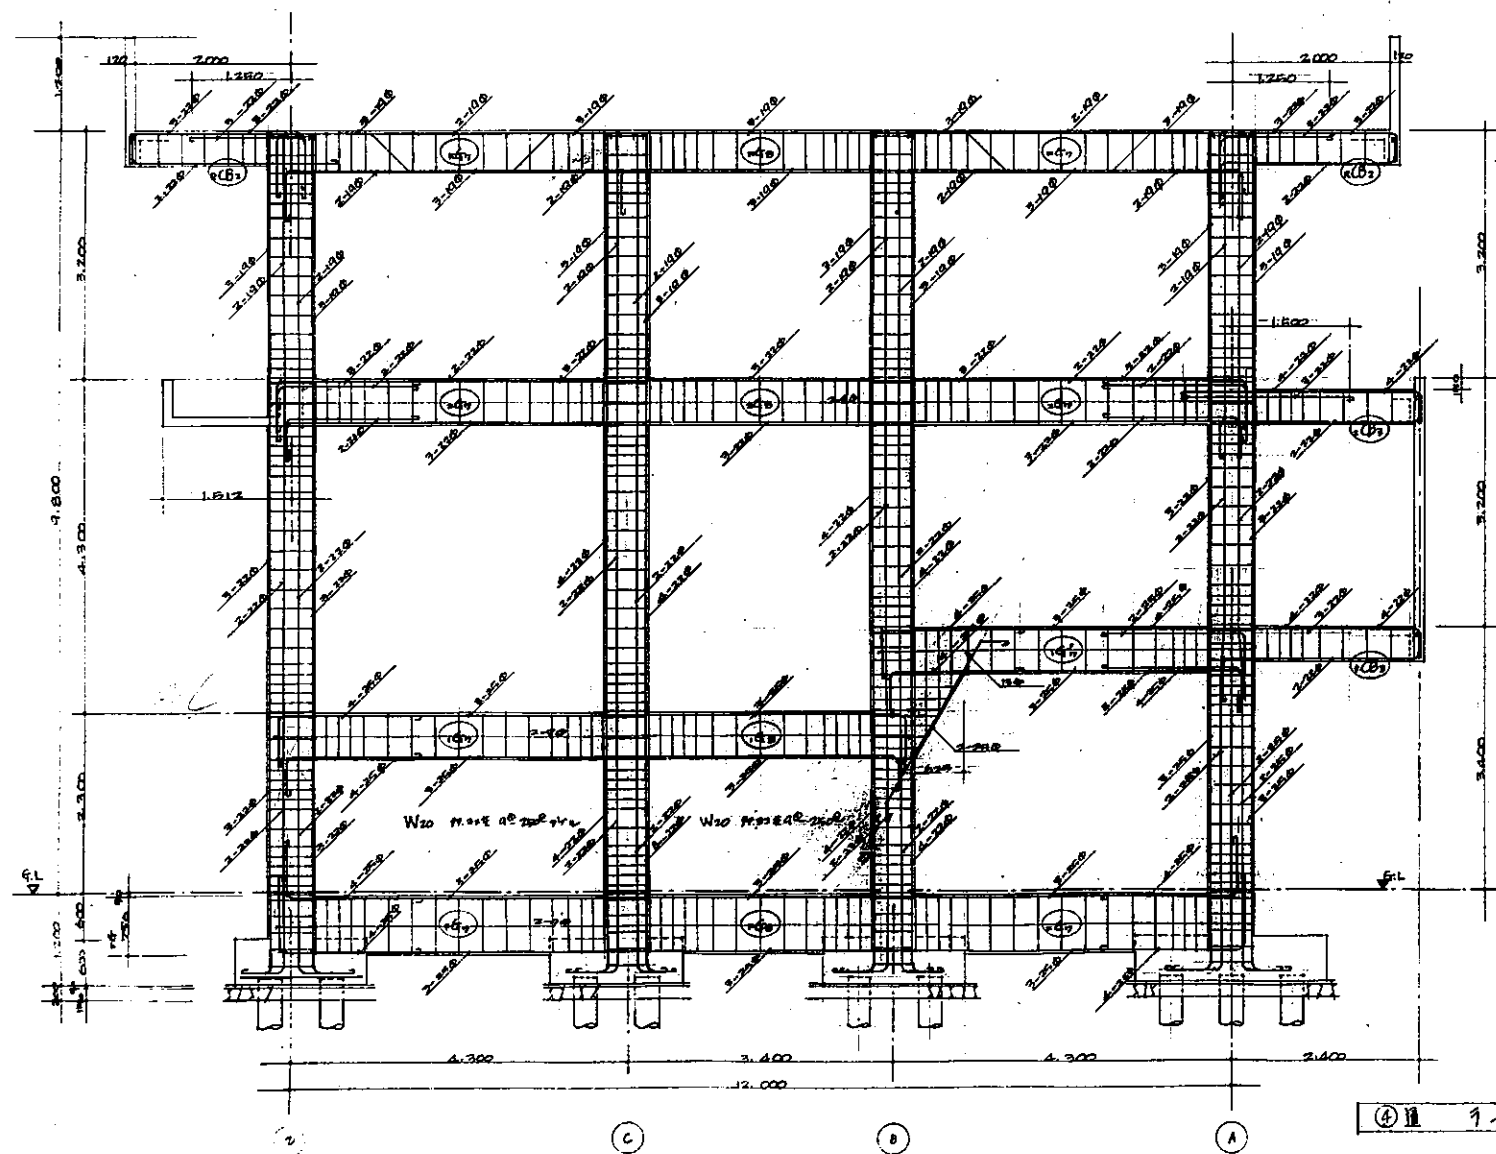


④ 1-1 断面図

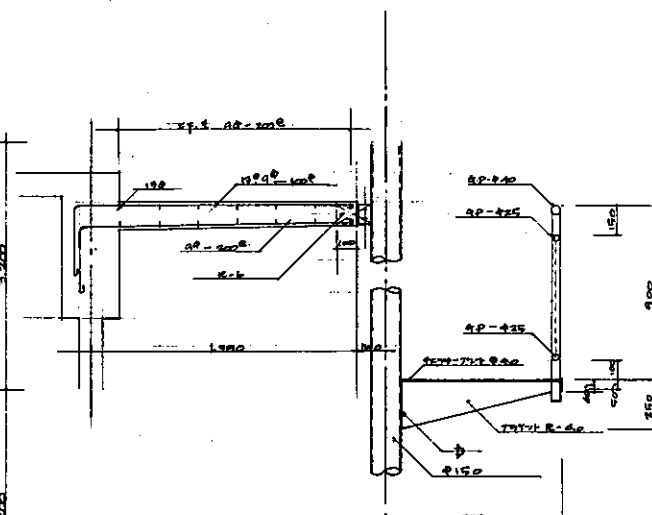


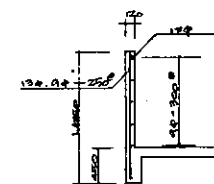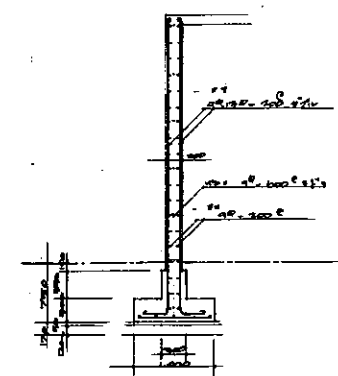
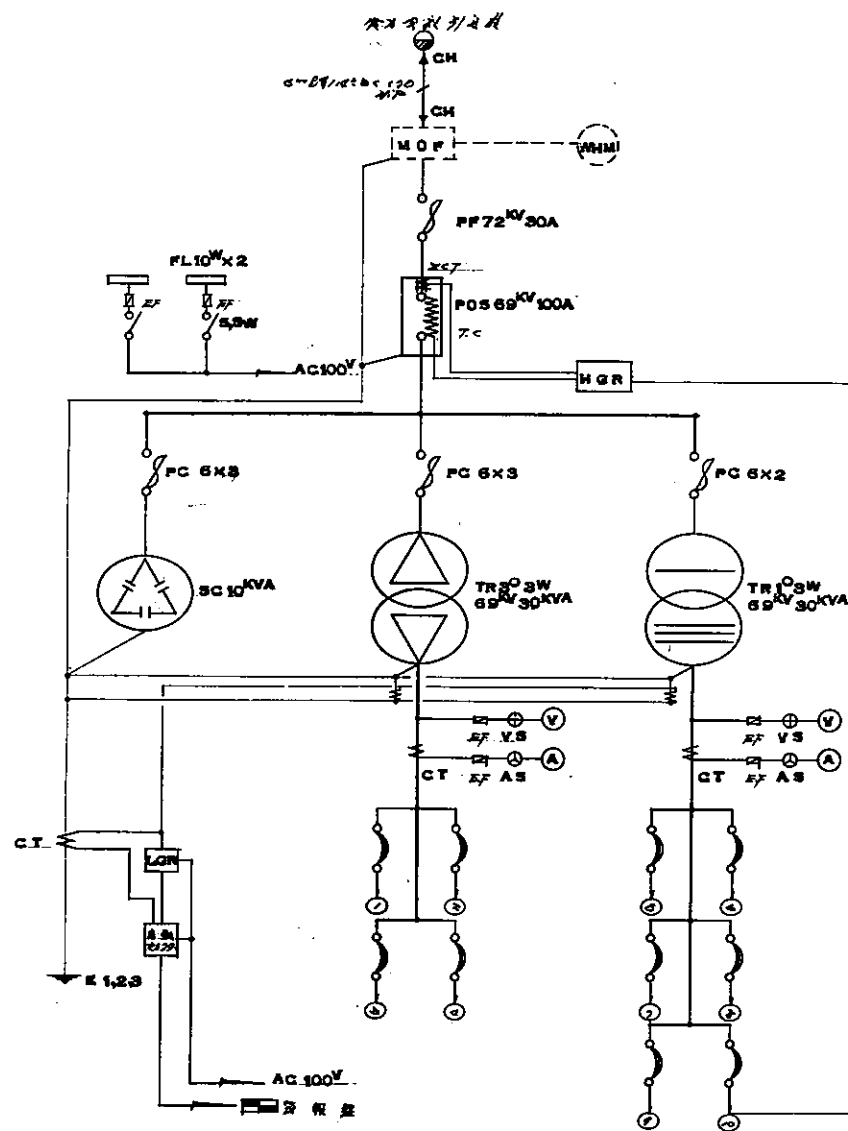

主配線図

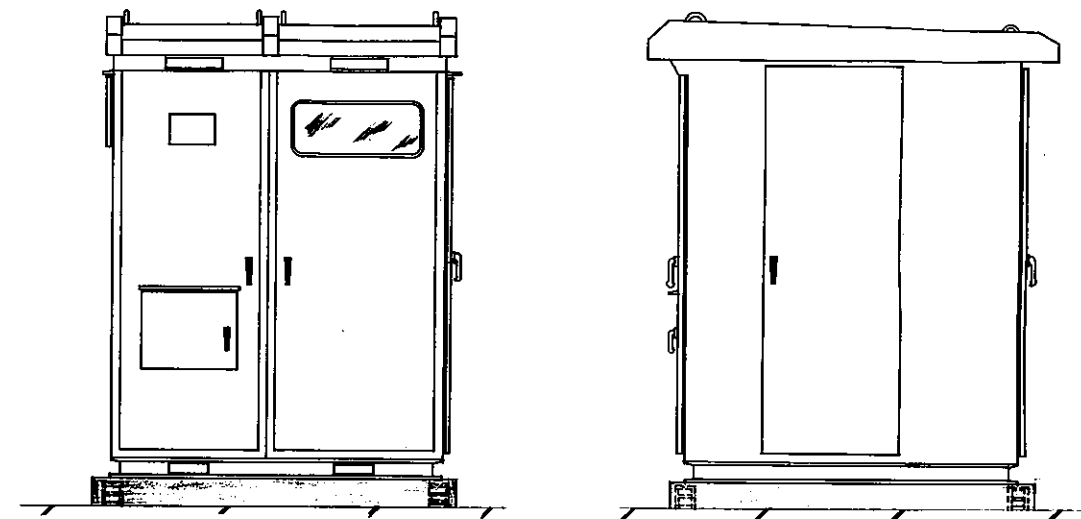


番号	品名	仕様	数量

高石市消防庁舎建設工事

消防庁舎高石出張所 新築工事


電気設備図

配線図、設備図














建築設計事務所

〒660-0001 高石市

33

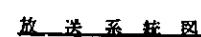

照明器具図

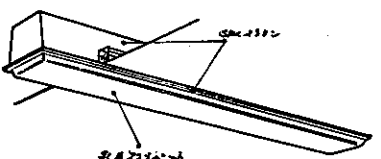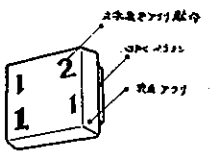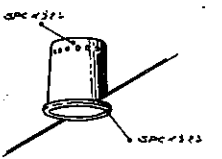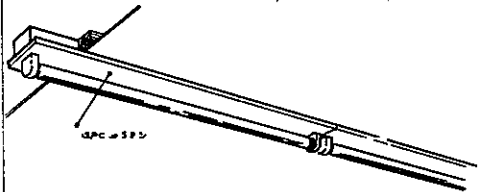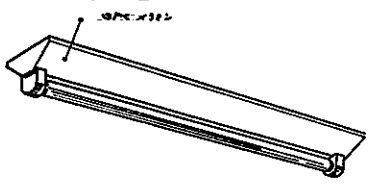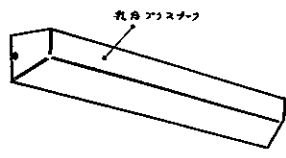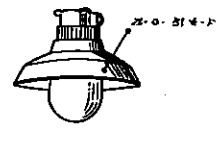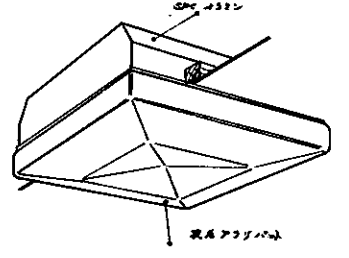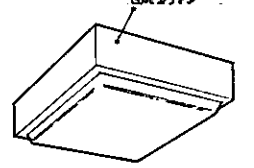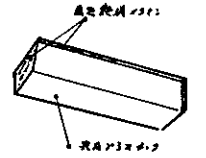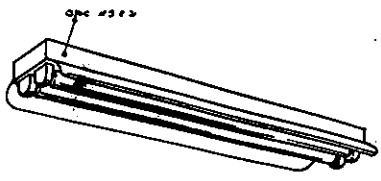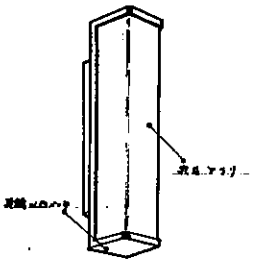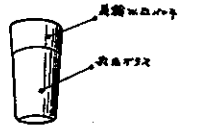															


高石市消防方舎建設工事

高石市消防方舎建設工事


照明器具図

建築設計事務所
一級建築士 46807 秋山 健

35

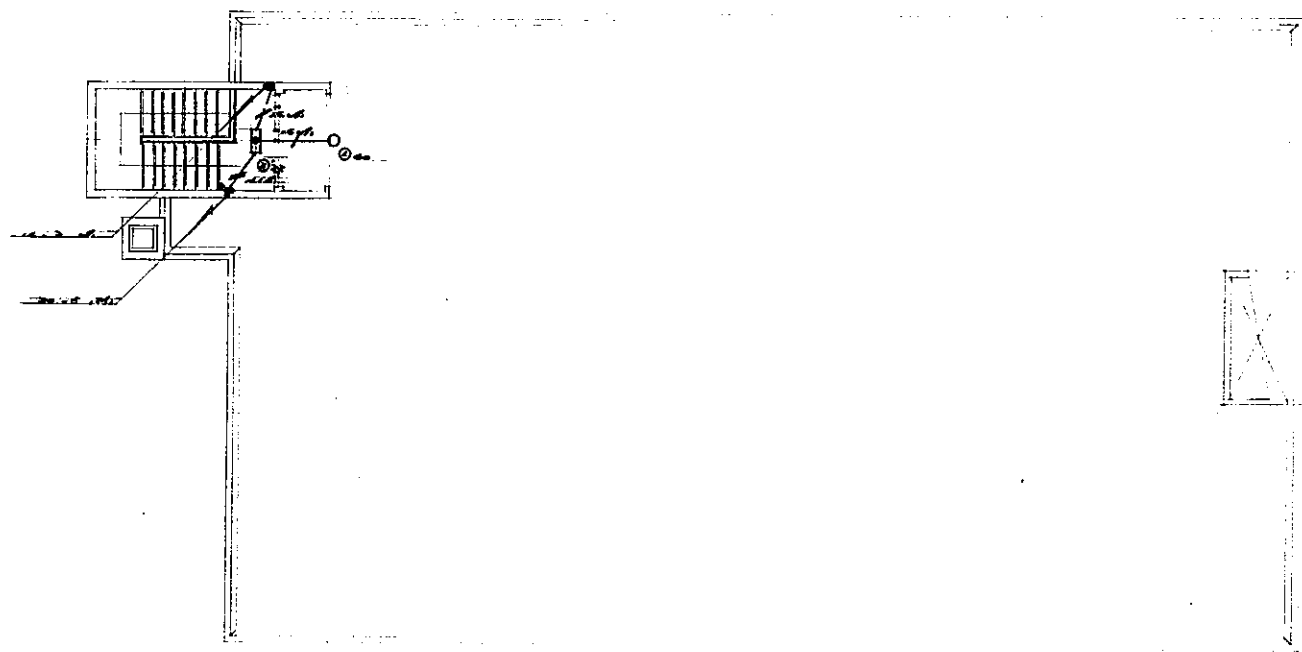


R 階平面図 1/100

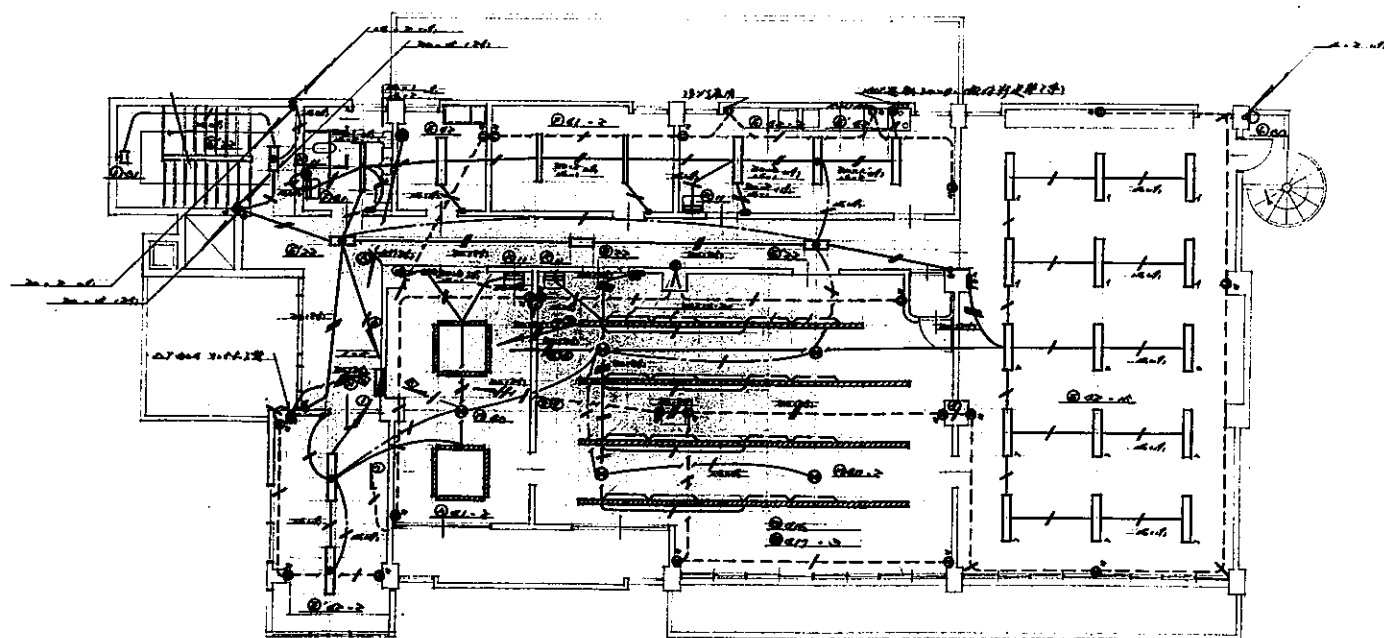


2 階平面図 1/100

高石市消防方舎建設工事	
消防署高石出張所 新築工事	
電気設備図	NO.
2階R階平面図 1:100	37
建築設計事務所 一級建築士 46897 坂山 健	

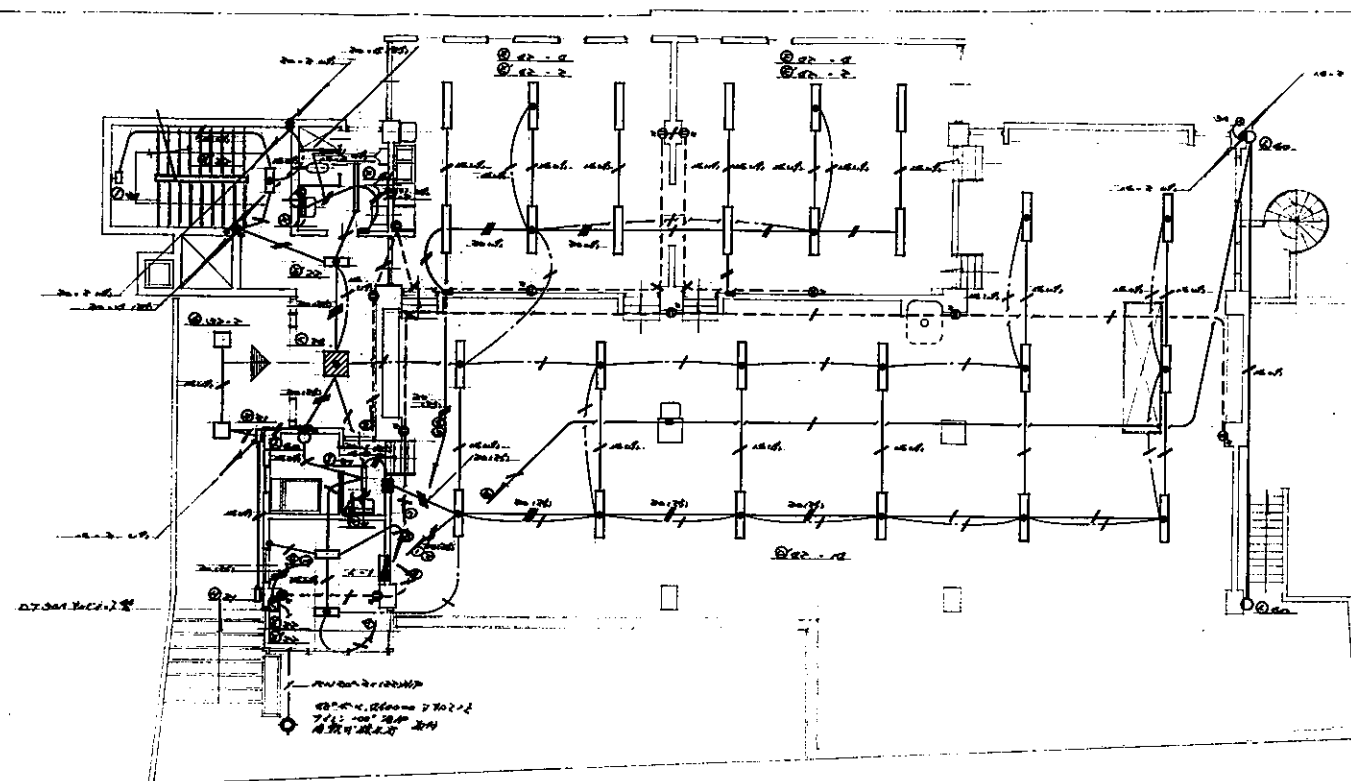

1 階平面図 1/100

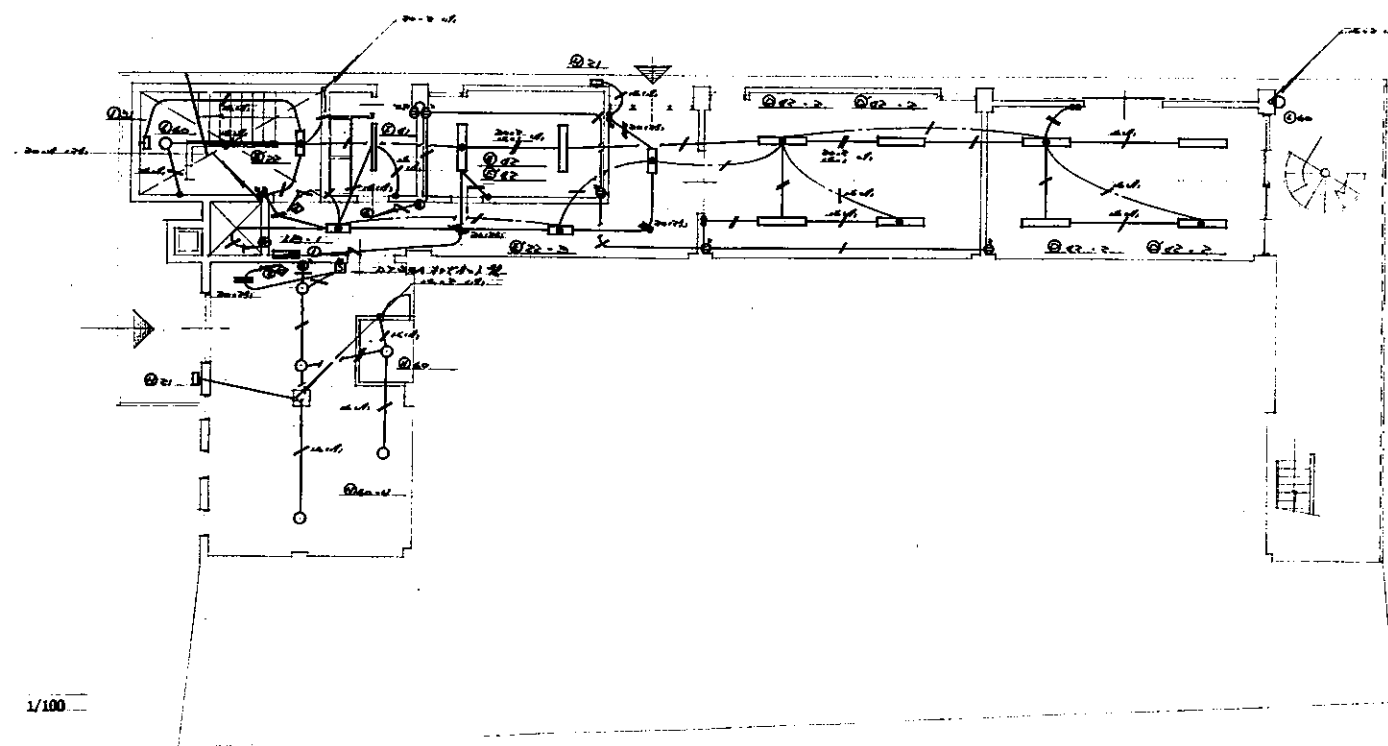

1 階B層平面図 1/100

特記ナキ配線へ2.0(19)トスル

高石市消防庁舎建設工事


高石市消防庁舎新築工事

電気設備図


1階B層平面図 1/100

建築設計事務所

36

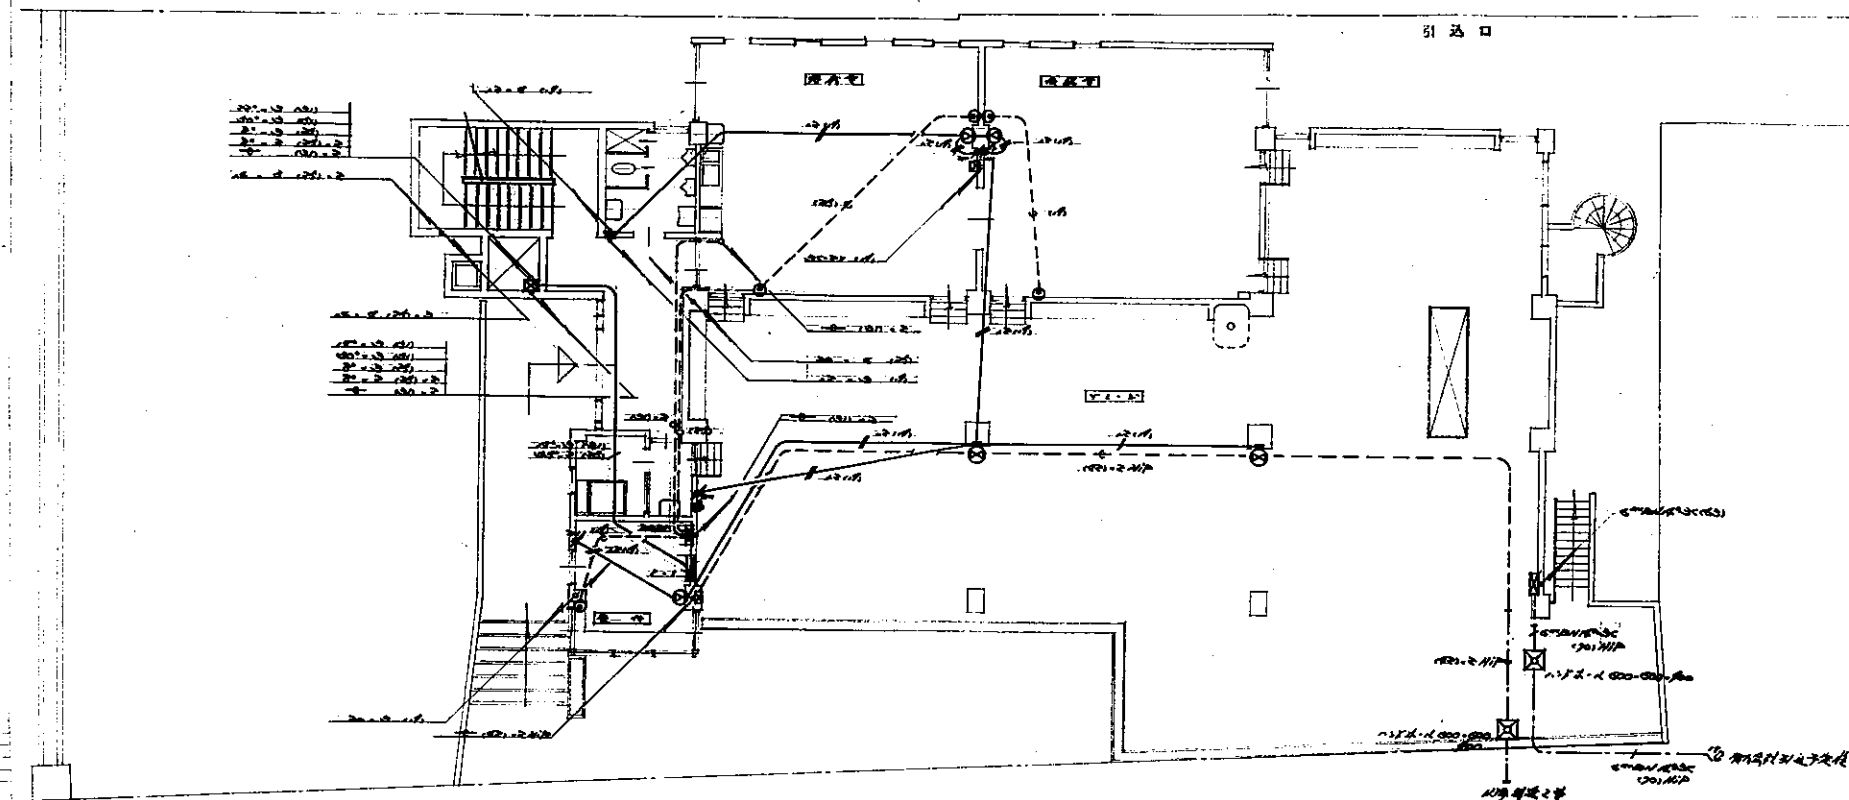


1 1階平面図 1/100

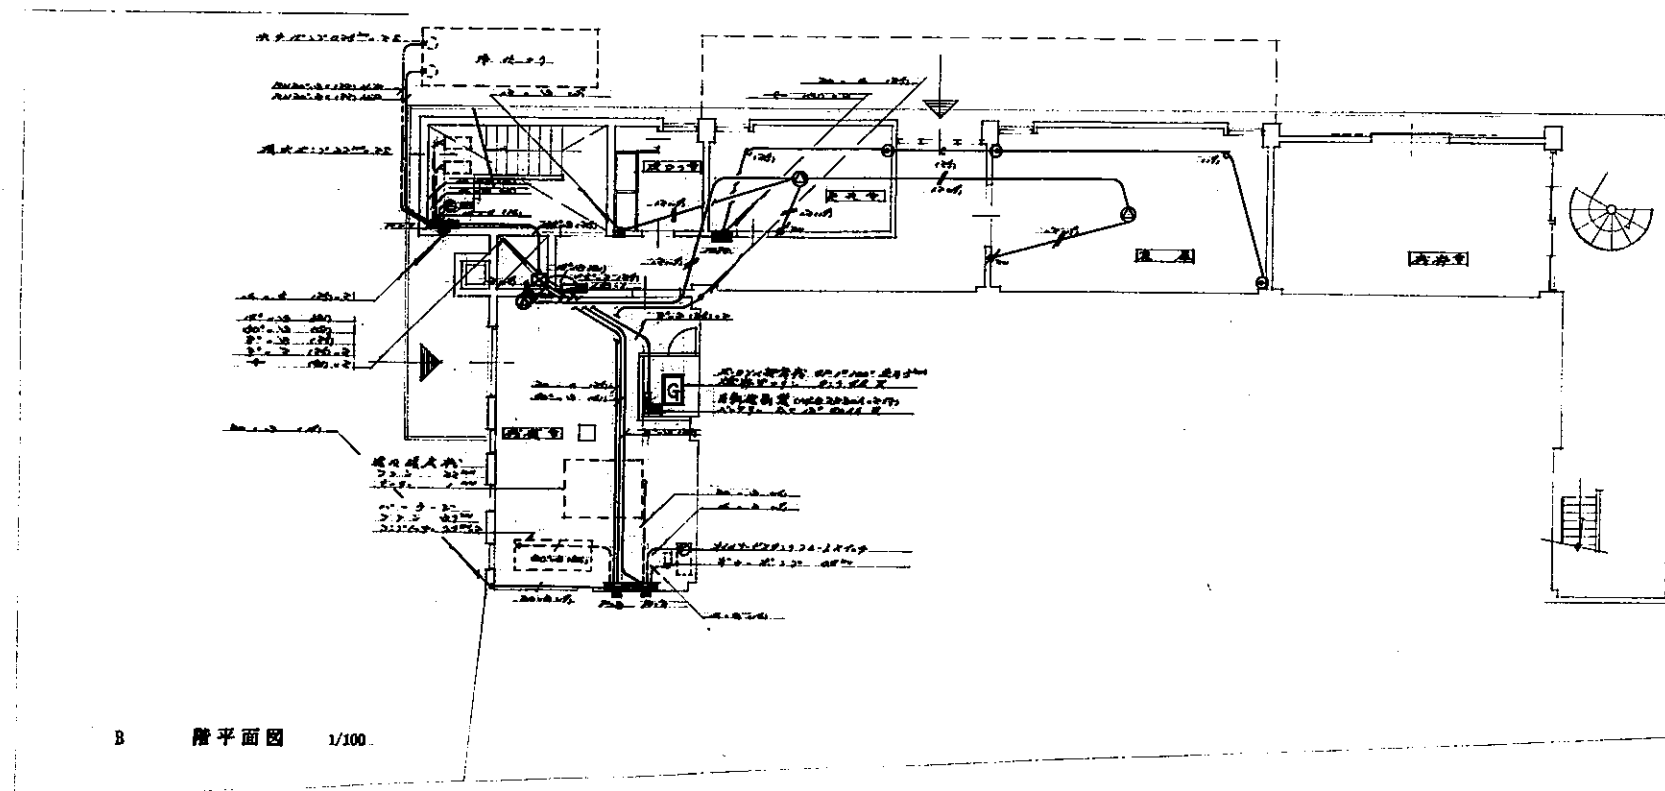



P H 階平面図 1/100

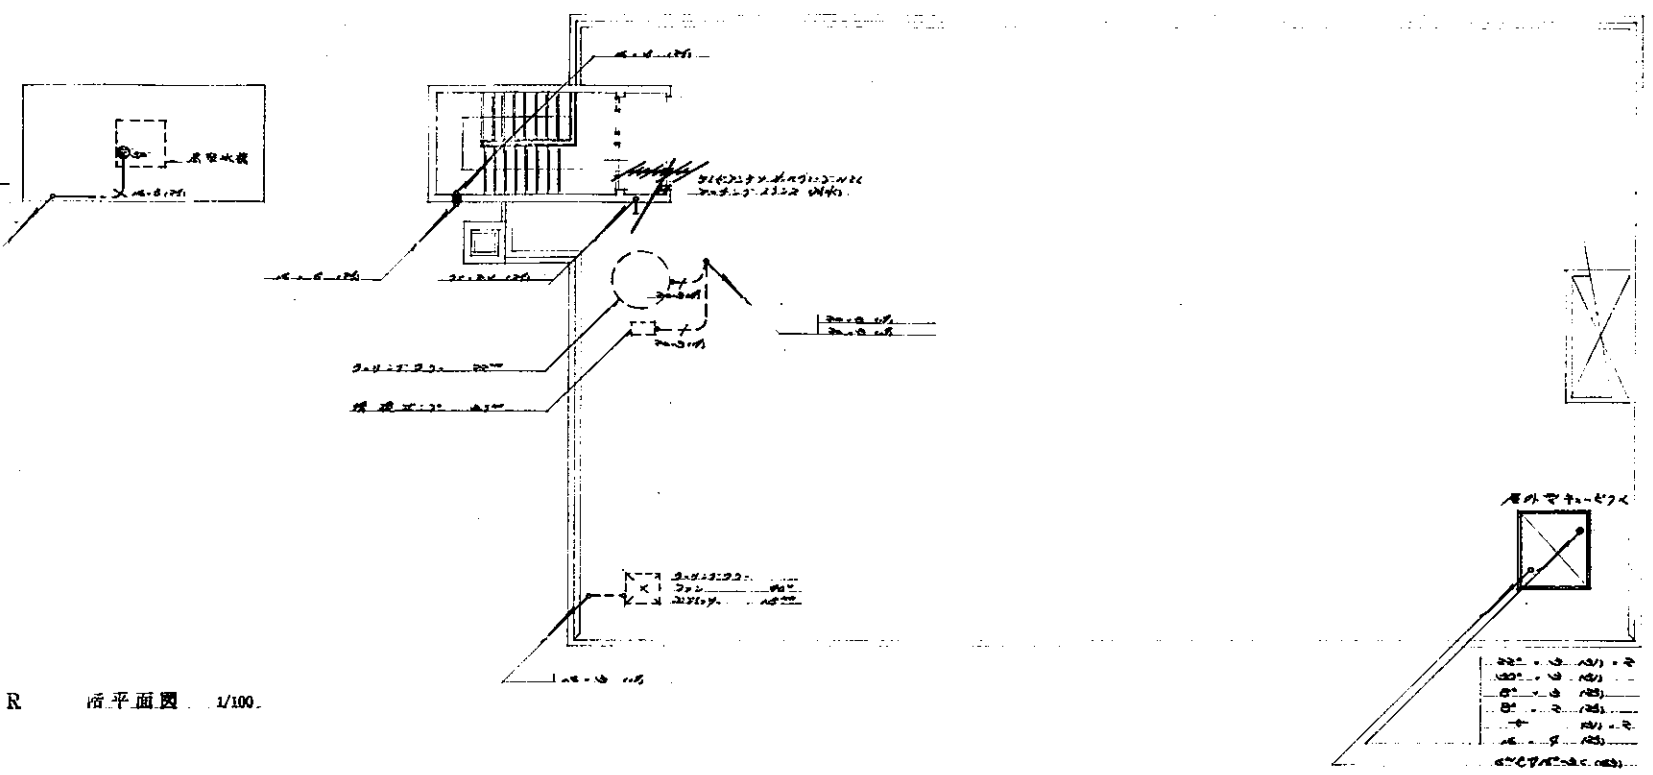


R 階平面図 1/100

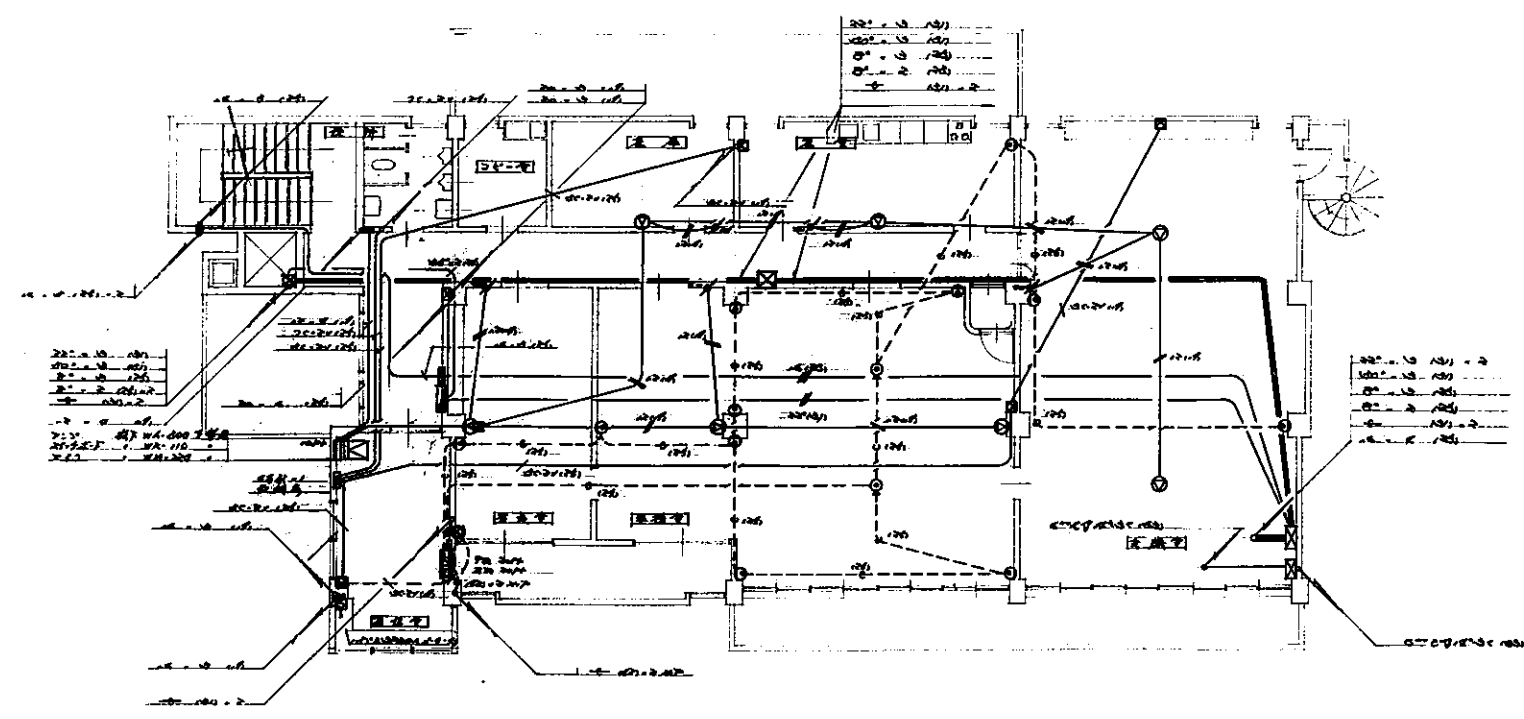


2 階平面図 1/100

高石市消防方舎建設工事

消防方舎高石市消防所 新築工事	
電気設備図	39
2階R階平面図	1/100
建築設計事務所 一級建築士 46897 秋山 健	

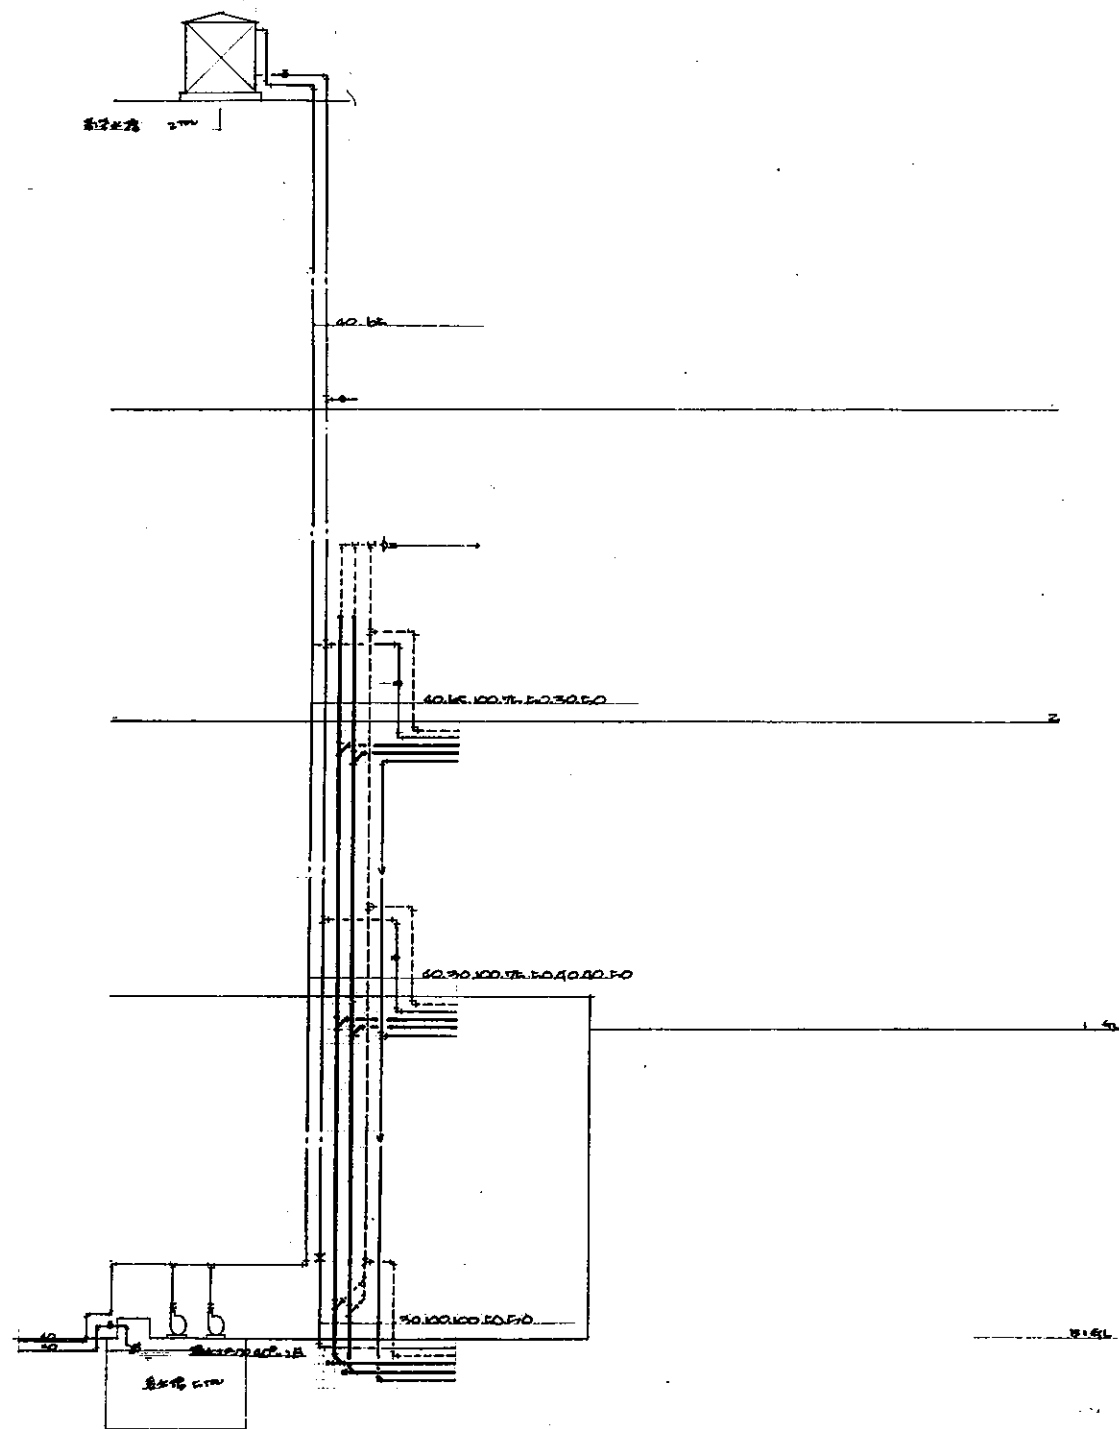

給排水衛生瓦斯設備系統図

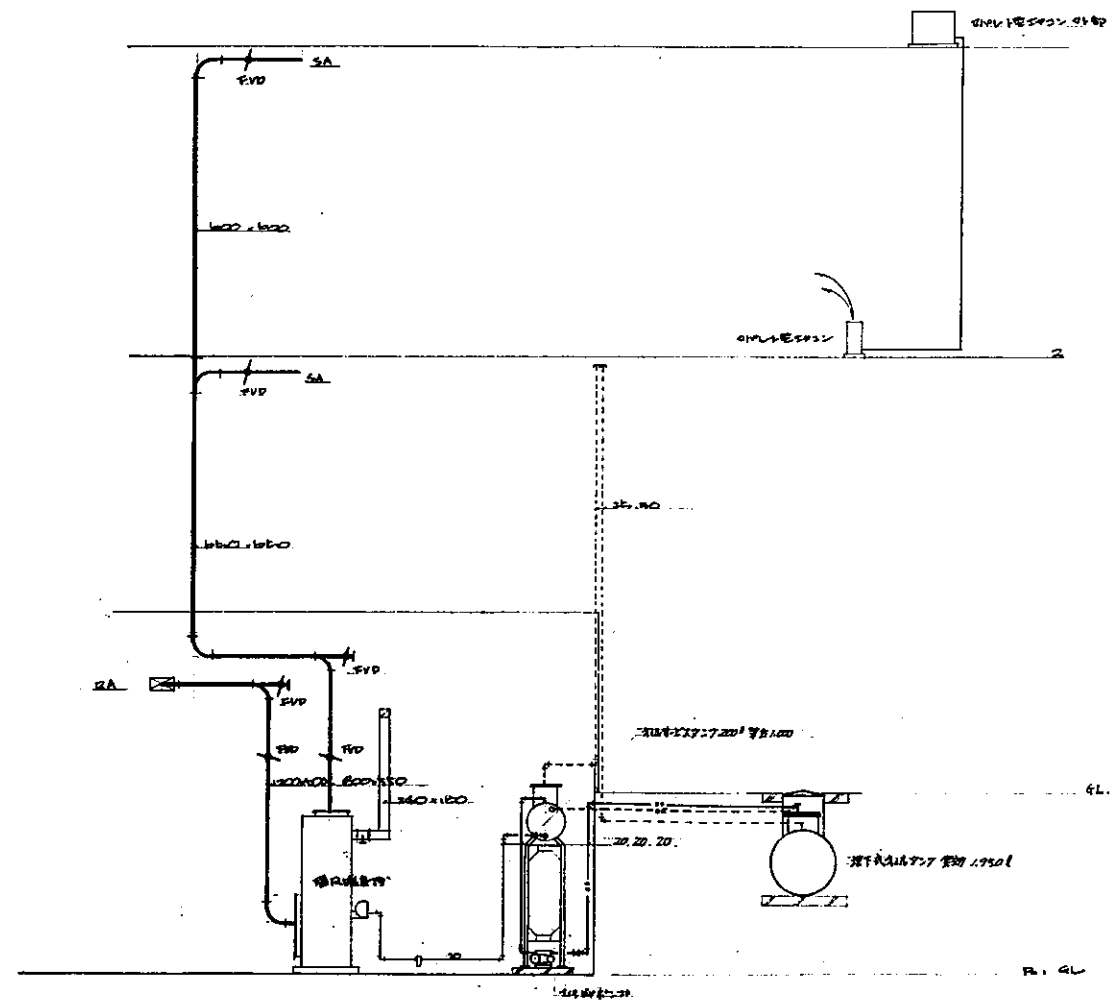

設備系統図

高石市消防方舎建設工事

消防ポンプ高石出張所 新築工事


設備図

給排水衛生設備


41

建築設計事務所


一級建築士 46897 秋山 啓

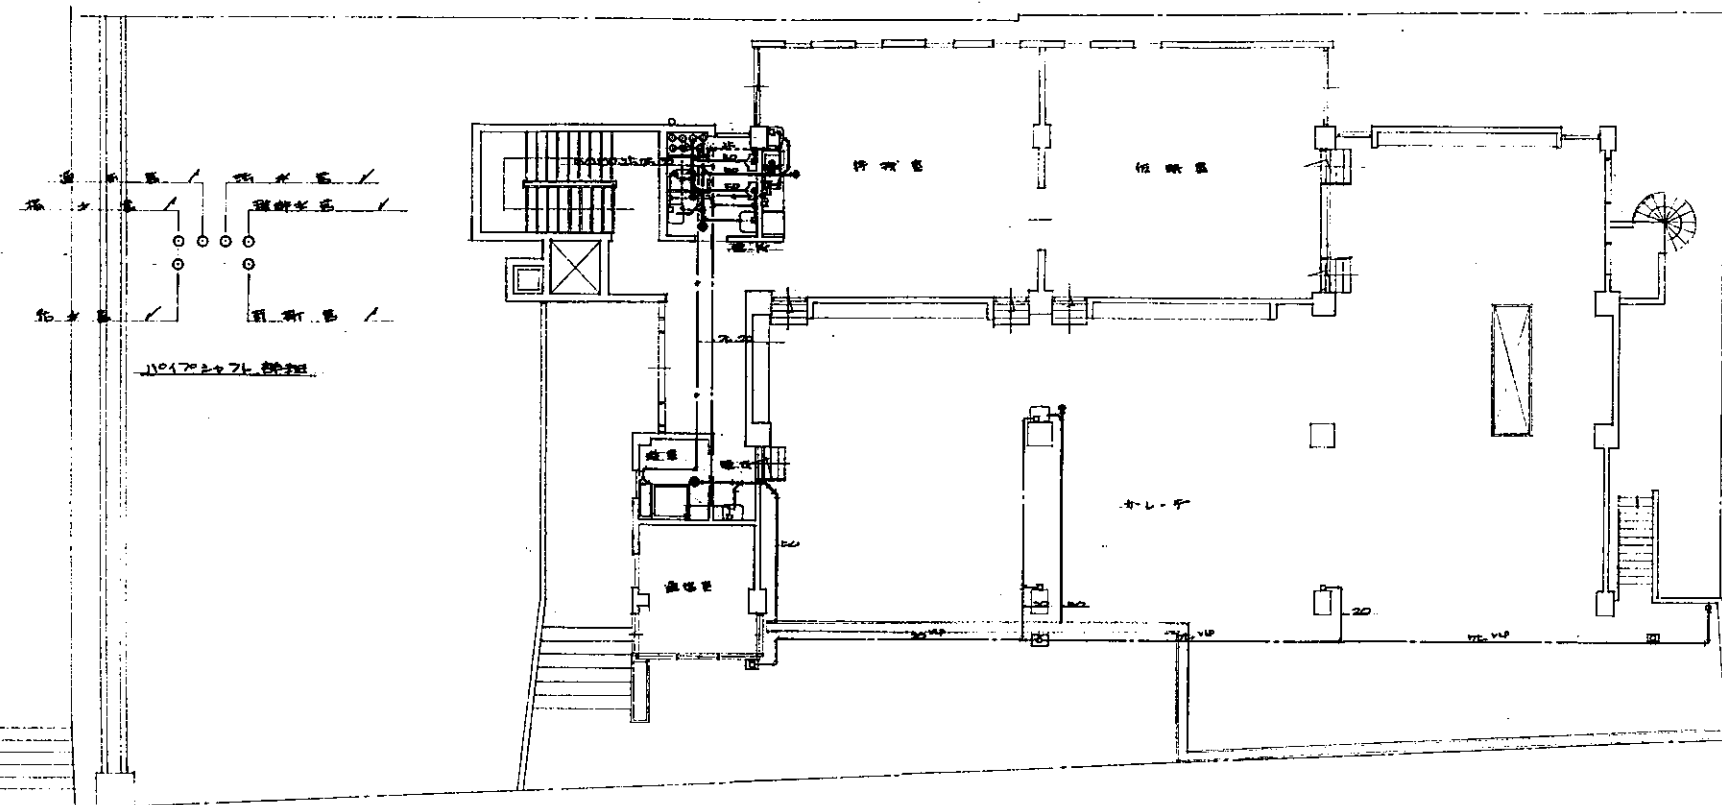

1 層平面図 1/100

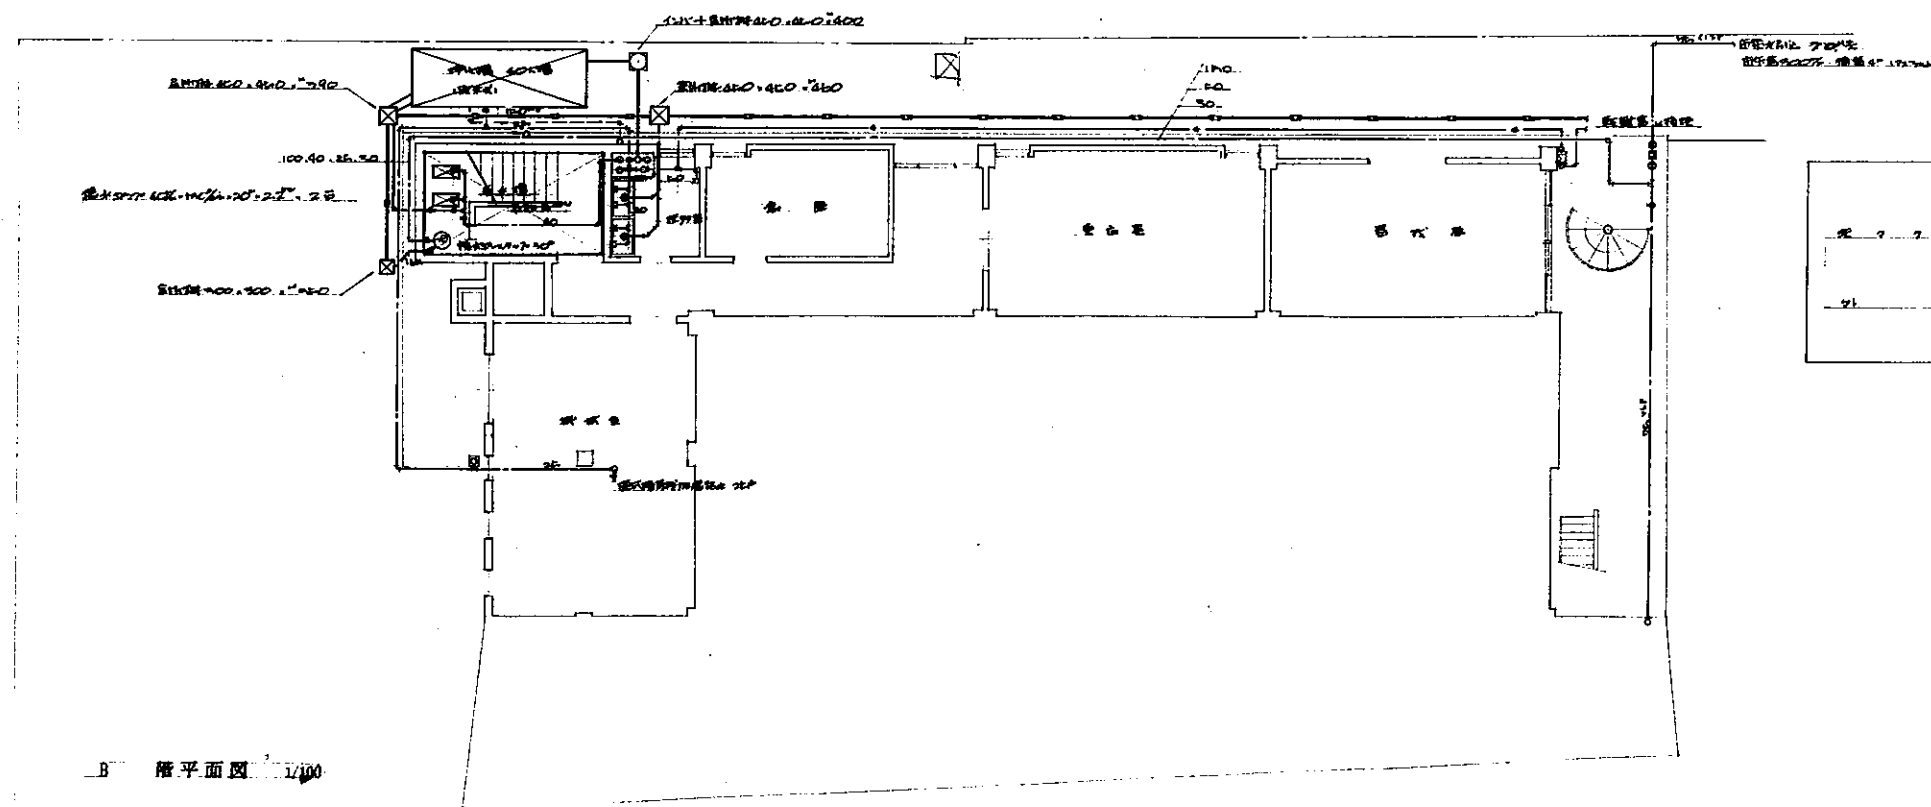


—B— 階平面図 1/100

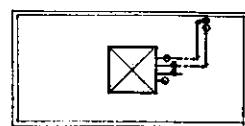


高圧水塔 YP-2000


P H 階平面図 1/100

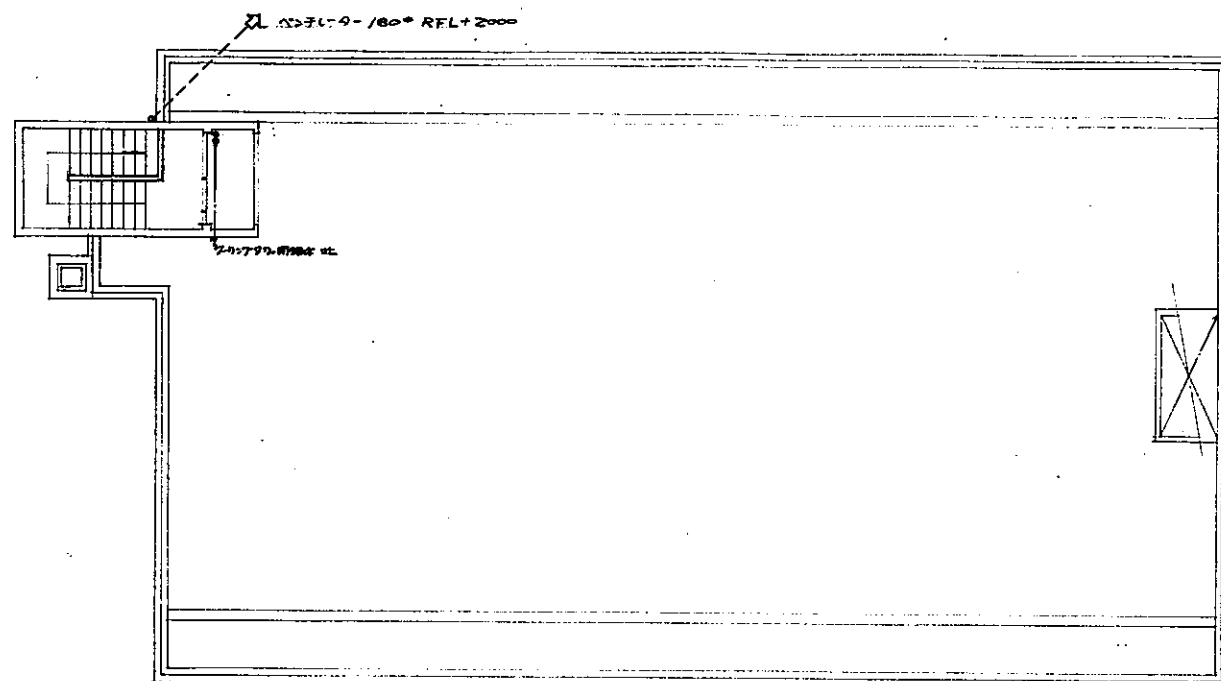

R 階平面図 1/100

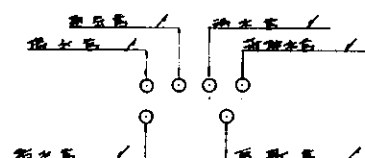


1500×1500×1500

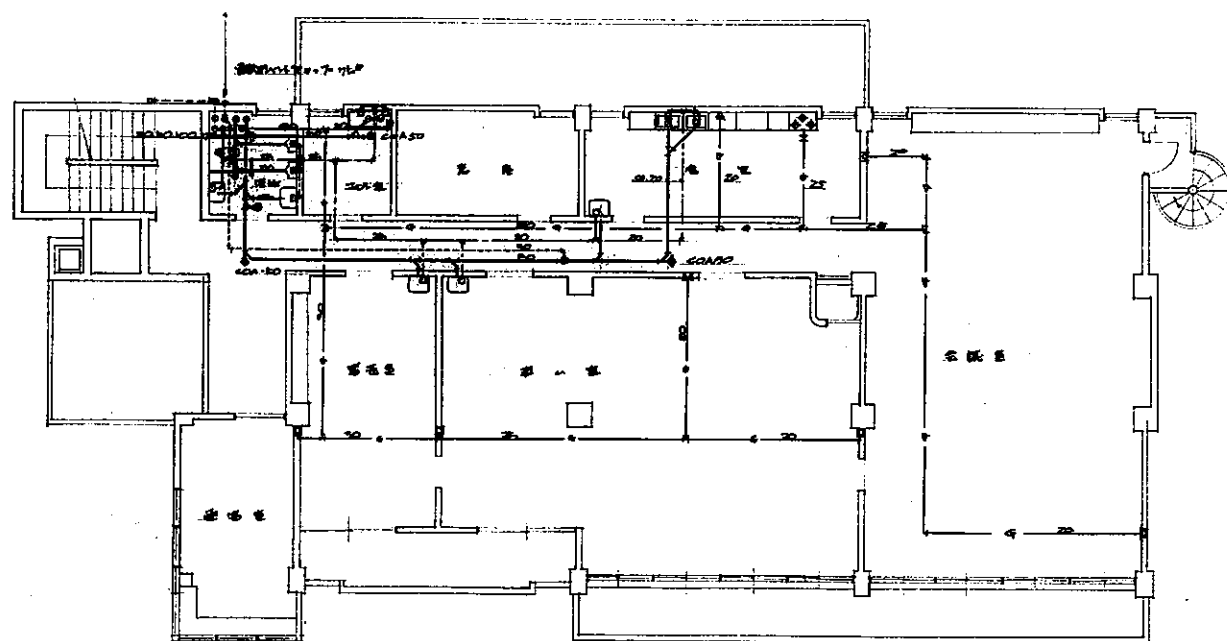


2 階平面図 1/100


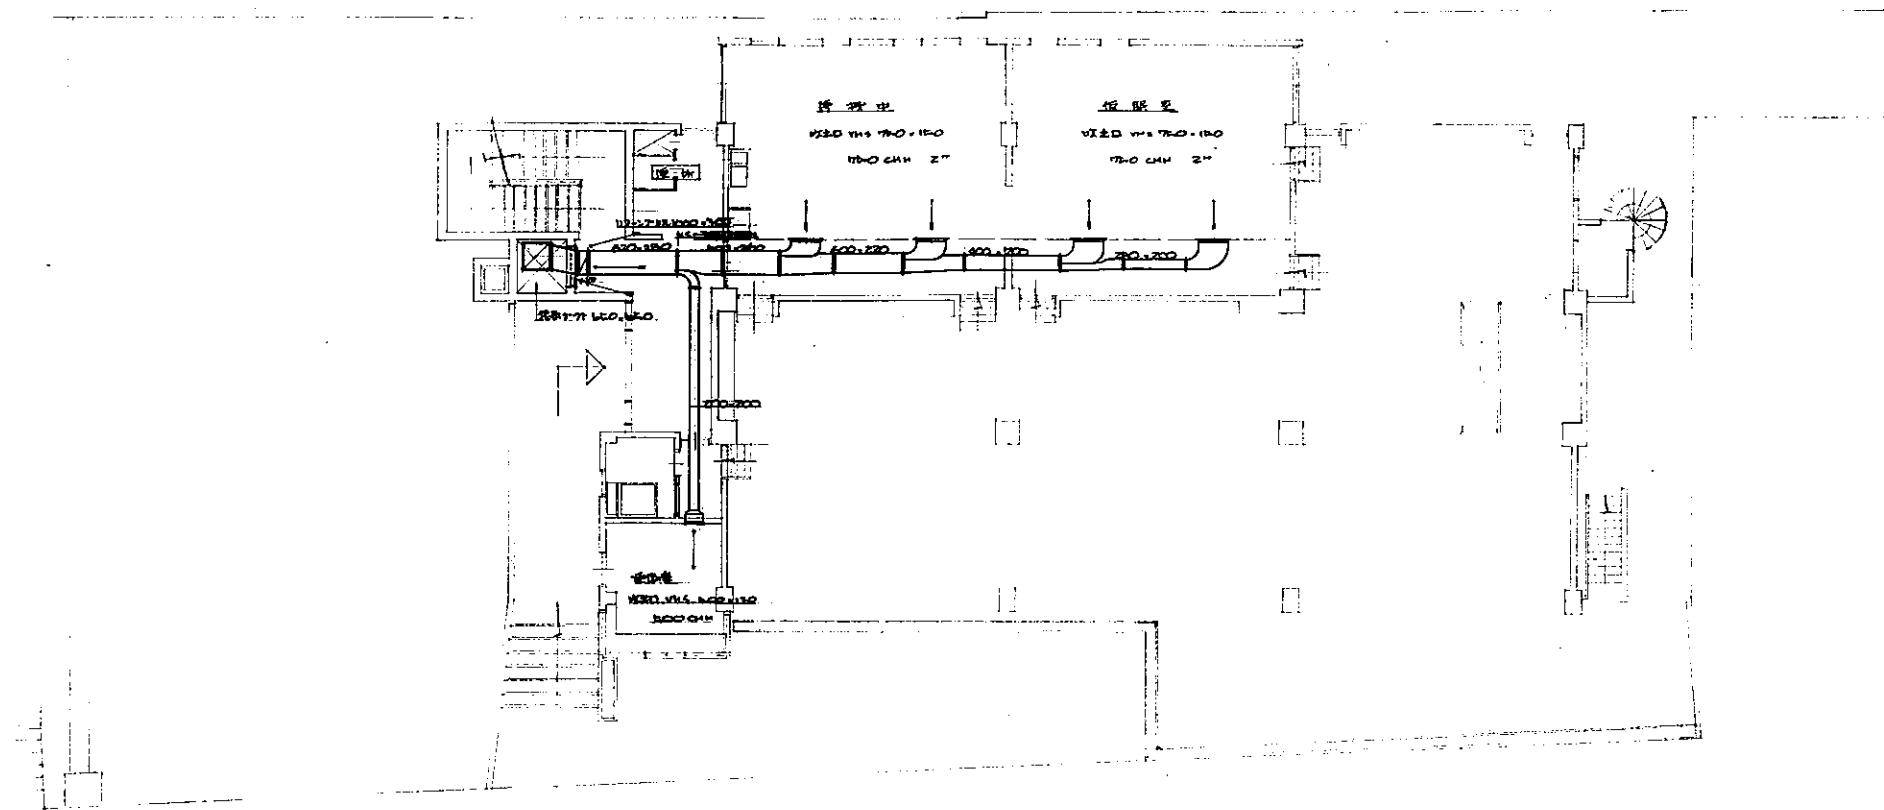

1 1階平面図 1/100

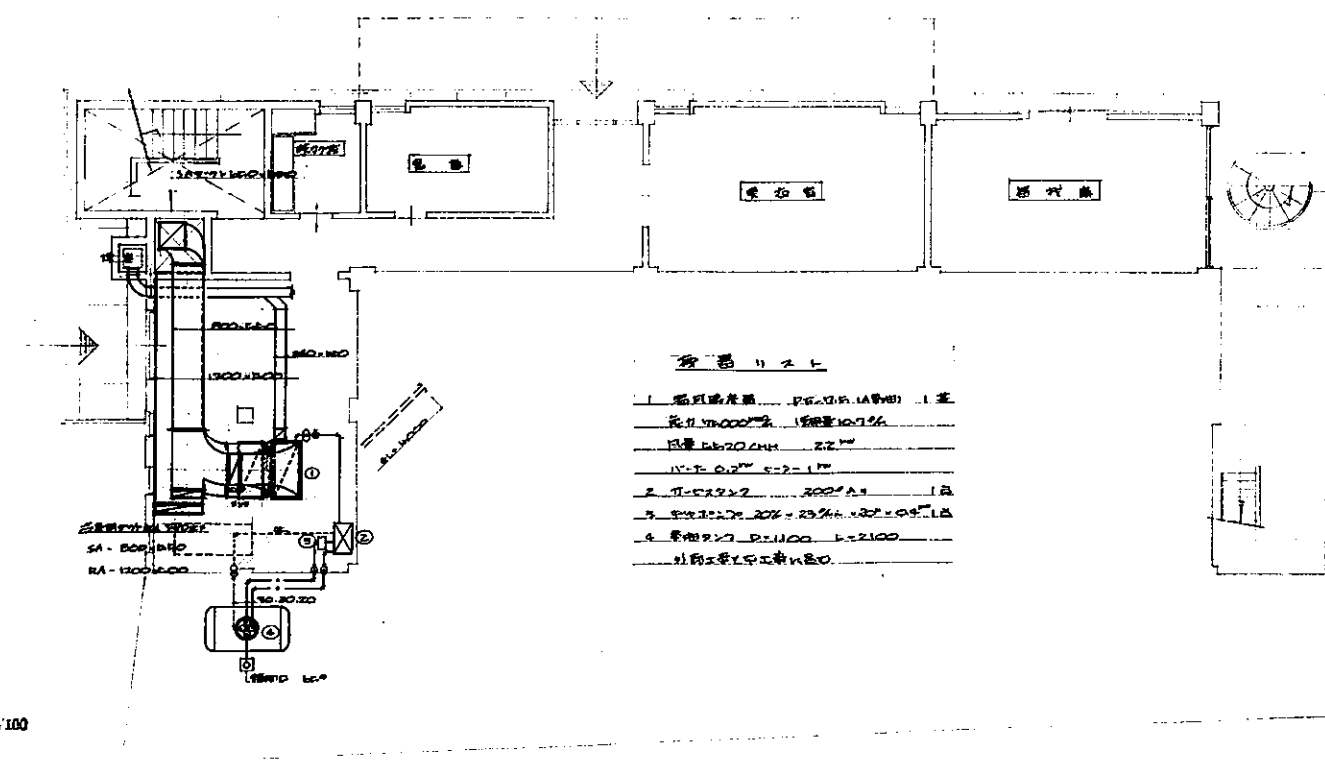

2 2階平面図 1/100

高石市消防方舎建設工事

消防方舎高石出張所新築工事


空調設備図

B階1階平面図 1/100


44

建築設計事務所

代表者 46897 秋山 健

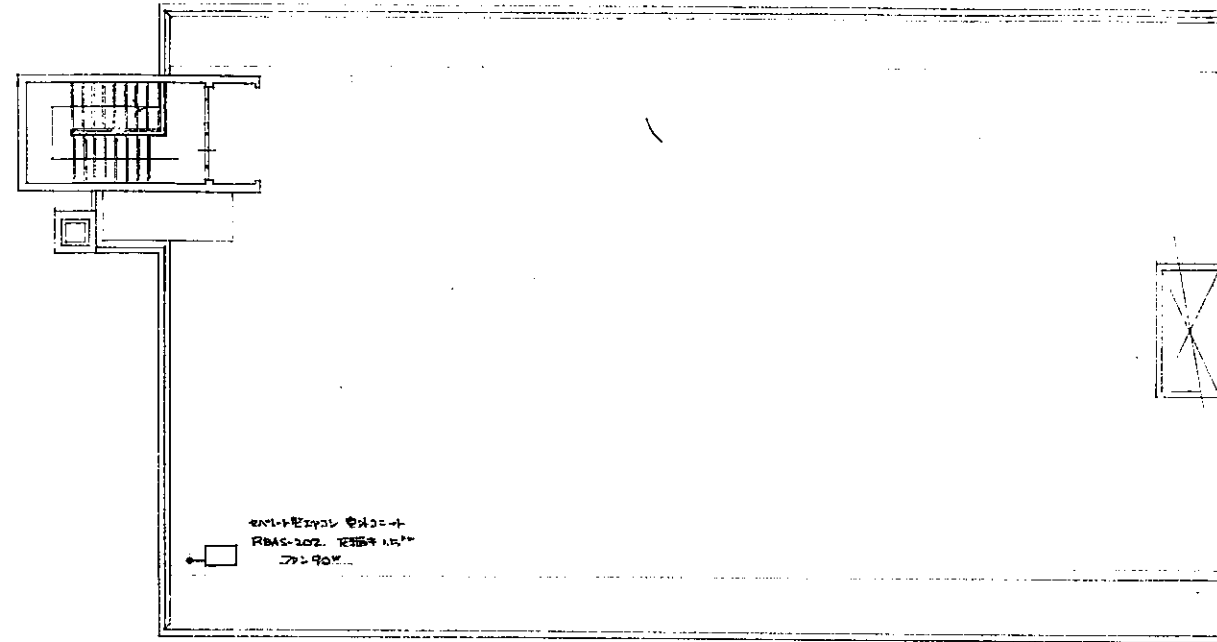

R 1階平面図 1/100

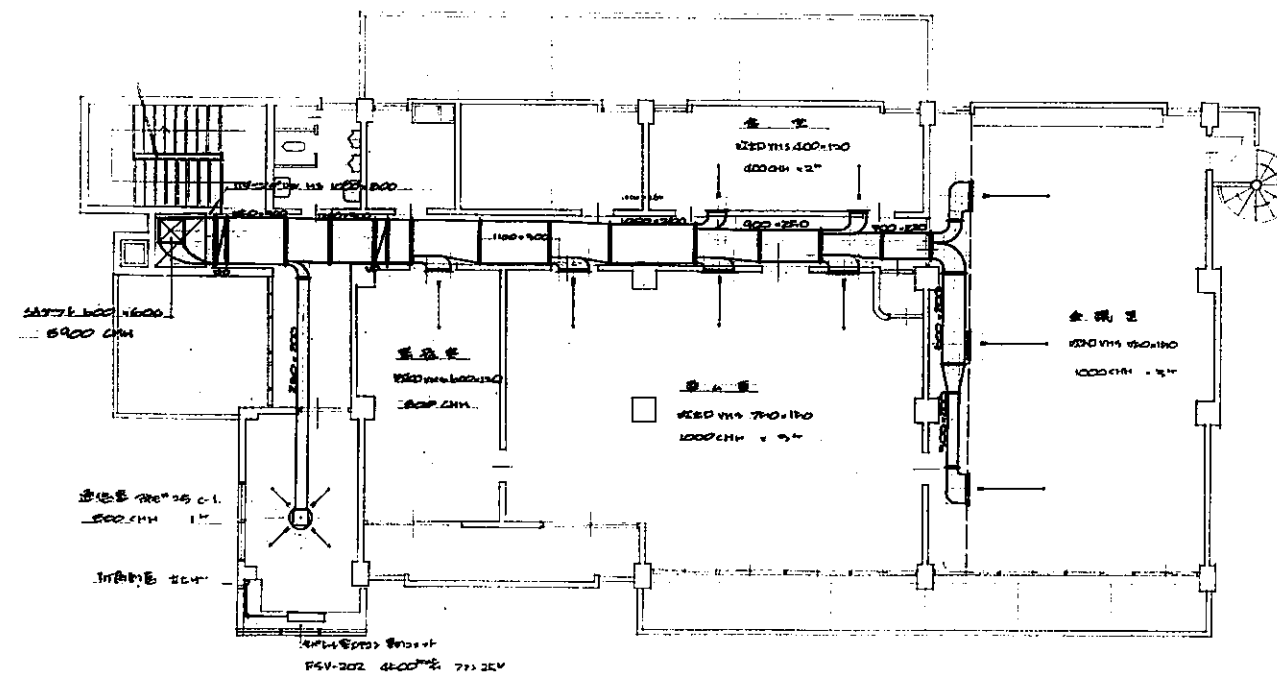

2 2階R階平面図 1/100

高石市消防庁舎建設工事

消防庁舎高石市消防庁舎建設工事

空調設備図


2階R階平面図

1/100


45

建築設計事務所

〒46397 秋山 健

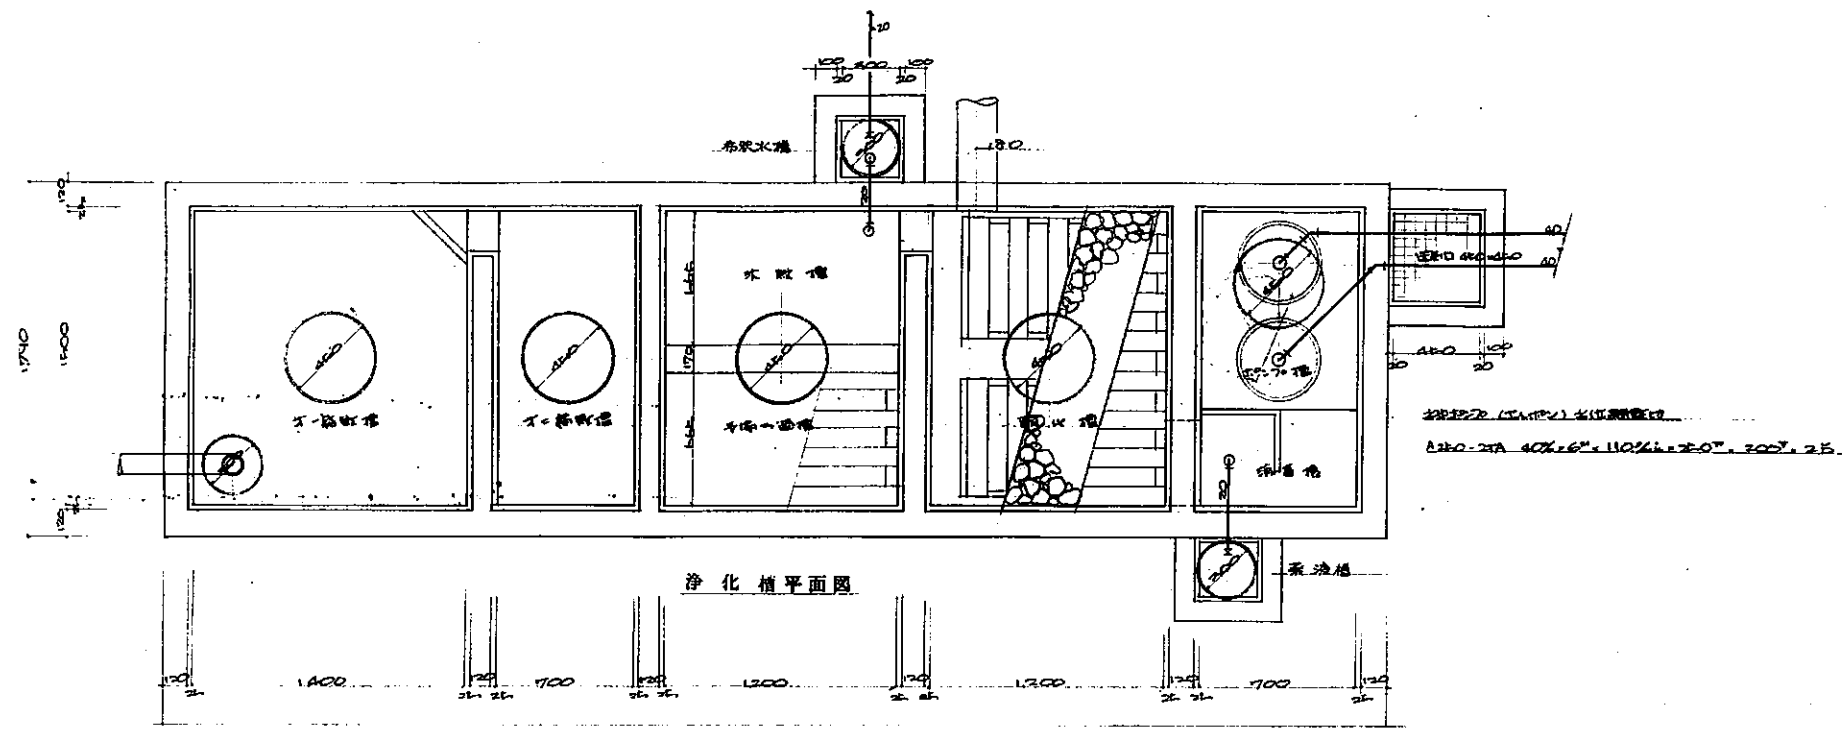

淨化槽平面圖

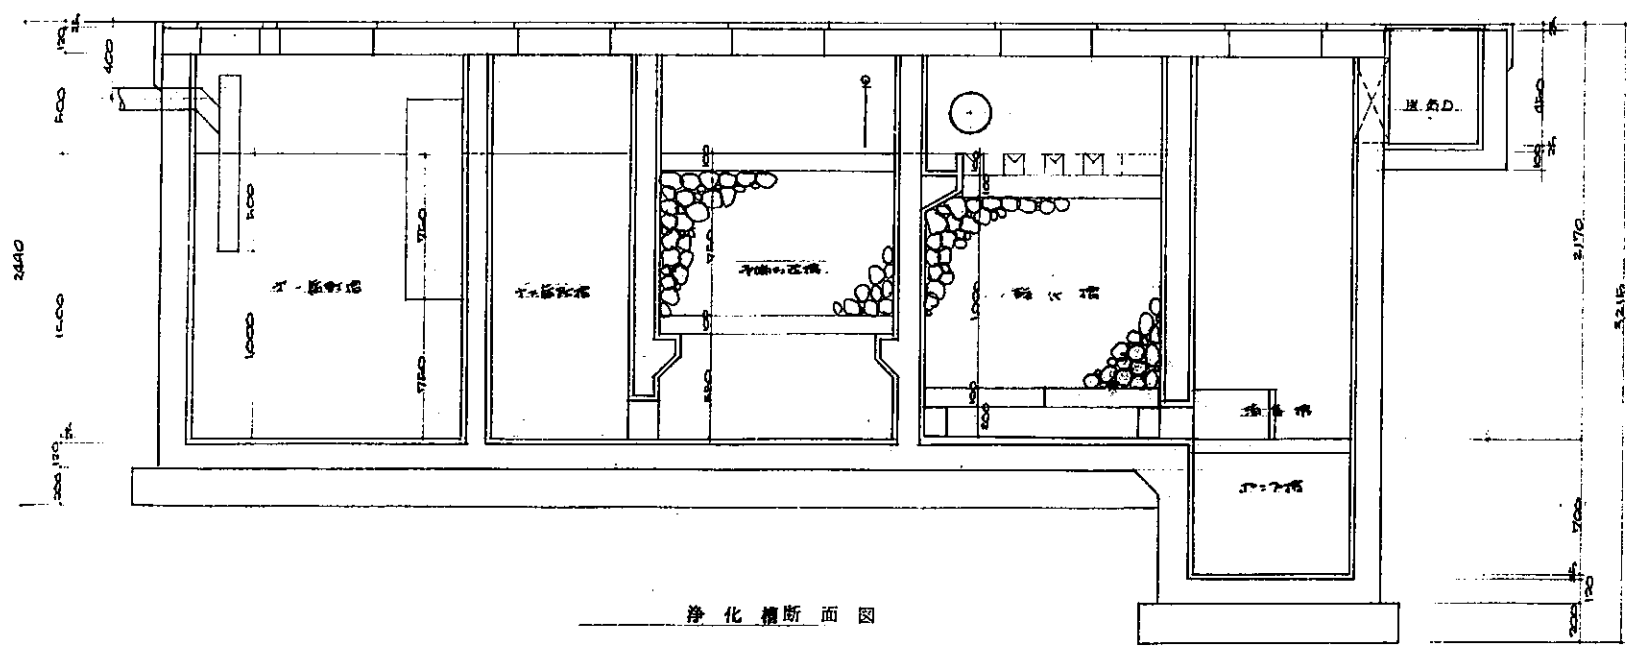


淨化槽断面圖

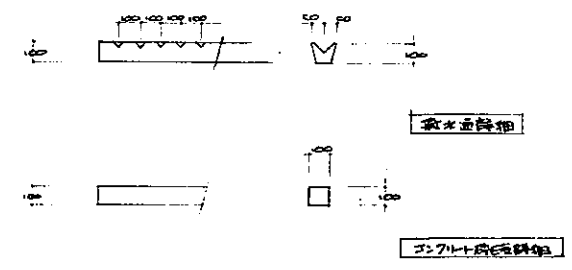